


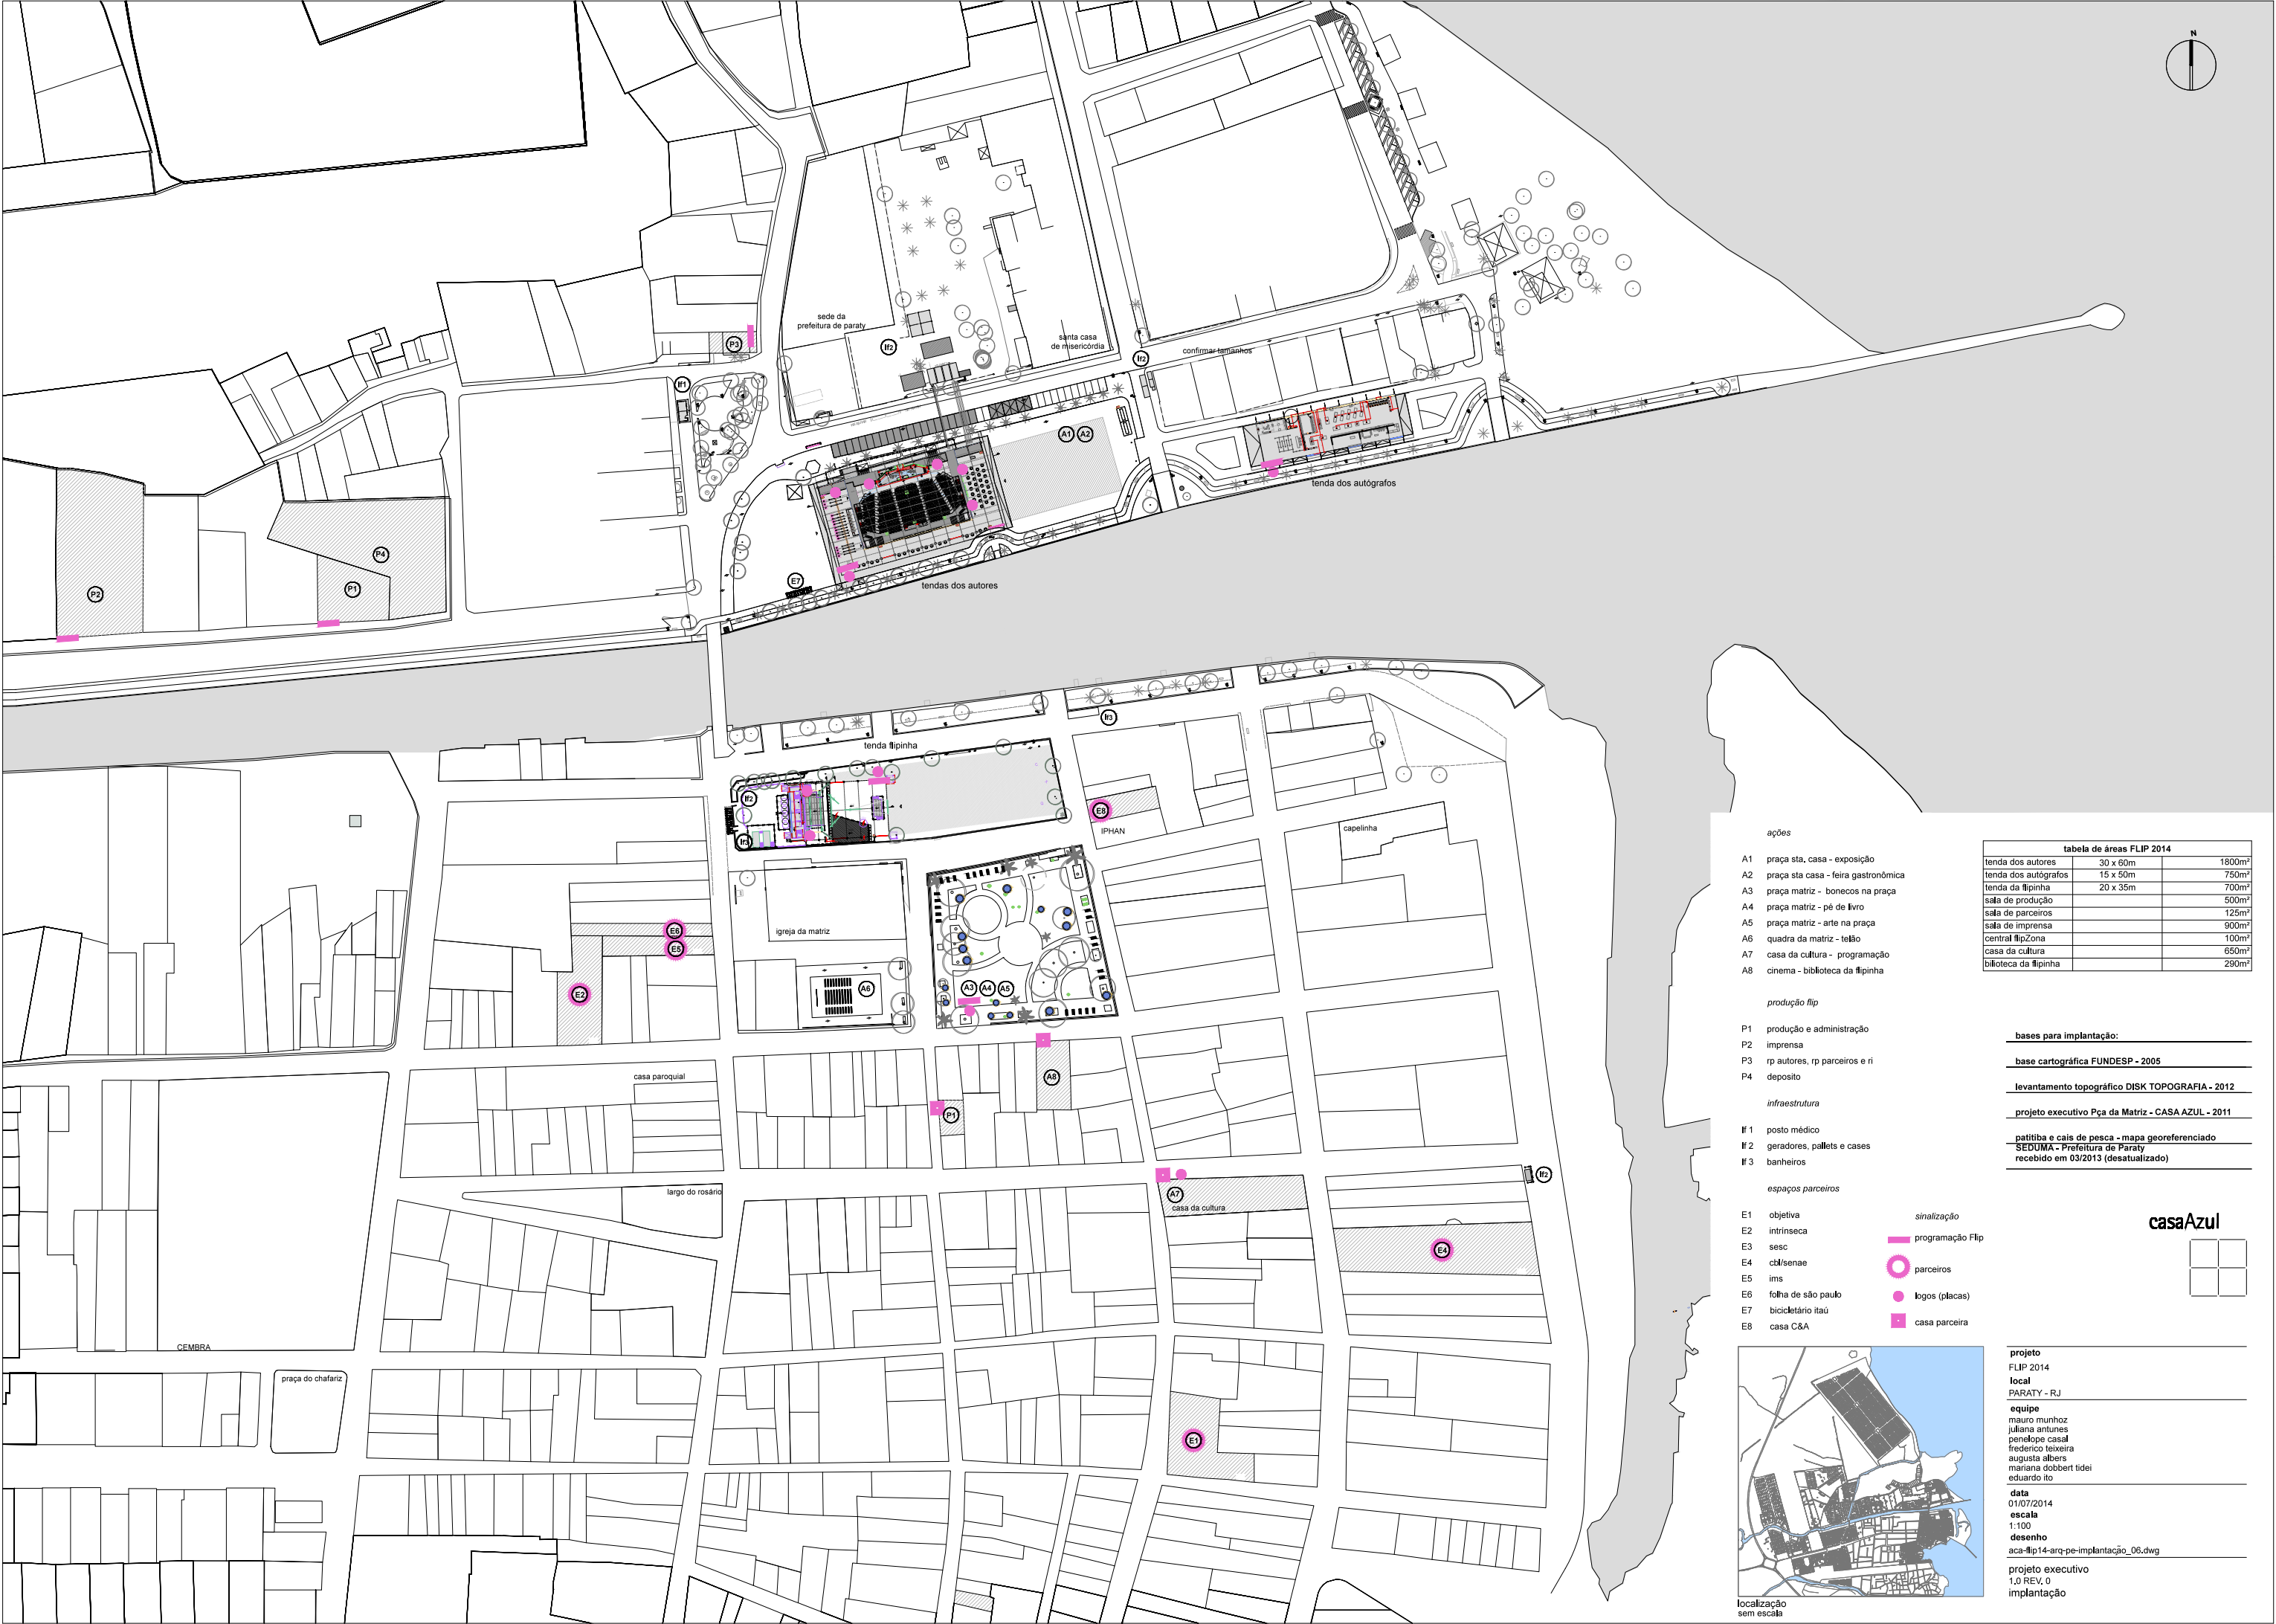

tenda dos autores	30 x 60m	1800m²
tenda dos autôgrafos	15 x 50m	750m²
tenda da flipinha	20 x 35m	700m²
sala de produção		500m²
sala de parceiros		125m²
sala de imprensa		900m²
central flipZona		100m²
casa da cultura		650m²
biblioteca da flipinha		290m²


A1	praça sta. casa - exposição
A2	praça sta casa - feira gastronômica
A3	praça matriz - bonecos na praça
A4	praça matriz - pé de livro
A5	praça matriz - arte na praça
A7	casa da cultura - programação
A8	cinema - biblioteca da filipinha

P1	produção e administração
P2	imprensa
P3	rp autores, rp parceiros e n
P4	depósito

If 1 posto médico
 If 2 geradores, pallets e cases
 If 3 banheiros


E1	objetiva
E2	intrínseca
E3	sesc
E4	cbl/senae
E5	ims
E6	folha de são paulo
E7	bicicletário itaú
E8	casa C&A

- programação Flip
- parceiros
- logos (placas)
- casa parceira

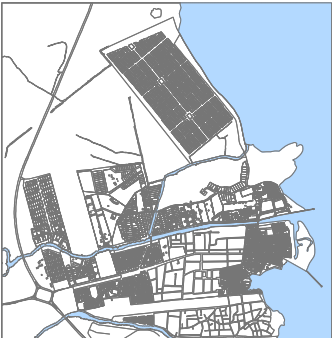

**localização
sem escala**

projeto
FLIP 2014
local
PARATY - RJ
equipe
mauro munhoz
juliana antunes
penelope casal
frederico teixeira
augusta albers
mariana dobert tidei
eduardo ito
data
01/07/2014
escala
1:100
desenho
aca-flip 14-arq-pe-implantação_06.dwg
projeto executivo
1,0 REV, 0
implantação

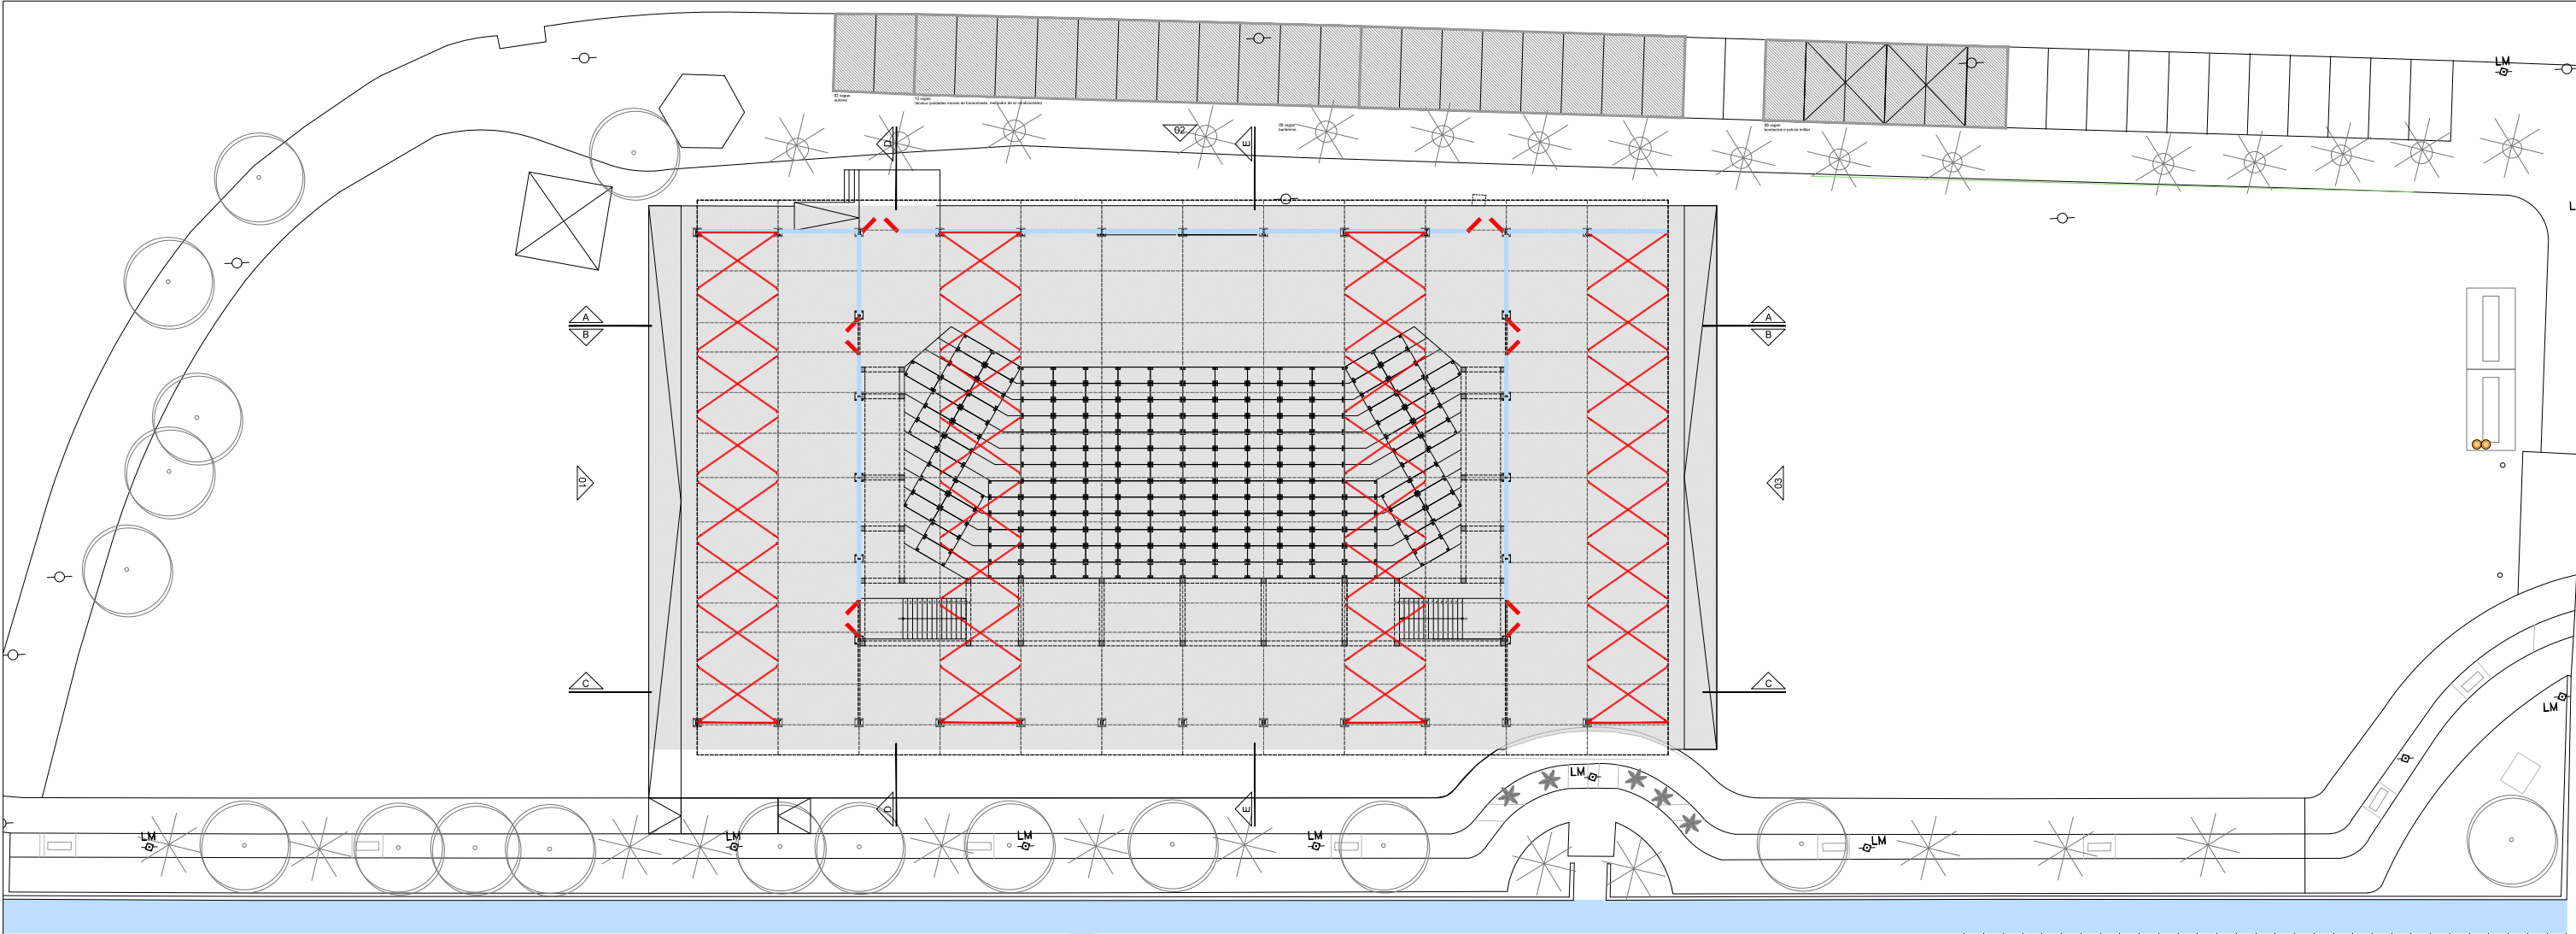

IMPLANTAÇÃO_TENDA DOS AUTORES
esc. 1/200

LEGENDA

- ponto de luz
- ponto tomada rede
- ponto tomada
- ponto telefone
- ponto hidráulica
- extintor
- lixeria reciclável / não reciclável
- unifila
- lycra
- madeira
- acabamento em pintura
- trainei
- madeira com tecido
- madeira com tecido e pintura
- contraventamentos
- equipamentos
- sinalização


TENDA DOS AUTORES, areal do pontal

programa: auditório, camarim, bilheteria, café, rp autores e áreas técnicas	
tipo de estrutura da tenda	tenda arcum
metragem da cobertura	1800m²
medidas da tenda	30m (boca) x 60m (comprimento)
metragem de piso elevado	2200m²
auditório	1000m²
palco	5m x 16m
saídas de emergência	06 portas corta fogo
capacidade do auditório total	943 pessoas
cadeiras extras	26 cadeiras
cadeiras imprensa	16 cadeiras
gradis	30 gradis de 2m x 1,20m
separadores de fila	55 unidades
mesas/cadeiras café	55 jogos

projeto
FLIP 2014
local
PARATY - RJ
equipe
mauro munhoz
juliana antunes
penelope casal
frederico teixeira
augusta albers
mariana dobert tdei
eduardo ilo
data
11/07/2014
escala
1:100
desenho
aca-flip14-arq-pe-autores_10.dwg
projeto executivo
2,0 REV, 0
tenda dos autores

casaAzul



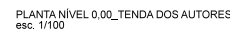

-  ponto de luz
-  ponto tomada rede
-  ponto tomada
-  ponto telefone
-  ponto hidráulica
-  extintor
-  lixeira reciclável / não reciclável
-  unifila

-  lycra
- madeira
-  acabamento em pintura
-  trainel
-  madeira com tecido
-  madeira com tecido e pintura
- contraventamentos
-  equipamentos
-  sinalização

TENDA DOS AUTORES, areal do pontal	
programa: auditório, camarim, bilheteria, café, rp autores e áreas técnicas	
tipo de estrutura da tenda	tenda arcum
metragem da cobertura	1800m²
medidas da tenda	30m (boca) x 60m (comprimento)
metragem de piso elevado	2200m²
auditório	1000m²
palco	5m x 16m
saídas de emergência	06 portas corta fogo
capacidade do auditório total	943 pessoas
cadeiras extras	26 cadeiras
cadeiras imprensa	16 cadeiras
gradis	30 gradis de 2m x 1,20m
separadores de fila	55 unidades
mesas/caadeiras café	55 jogos

projeto
FLIP 2014
local
PARATY - RJ


equipe
mauro munhoz
juliana antunes
penelope casal
frederico teixeira
augusta albers
mariana cobbert tidei
eduardo ito

data
11/07/2014
escala
1:100
desenho
aca-flip14-arq-pe-autores_10.dwg

projeto executivo
2,1 REV. 0
tenda dos autores

casasAzul



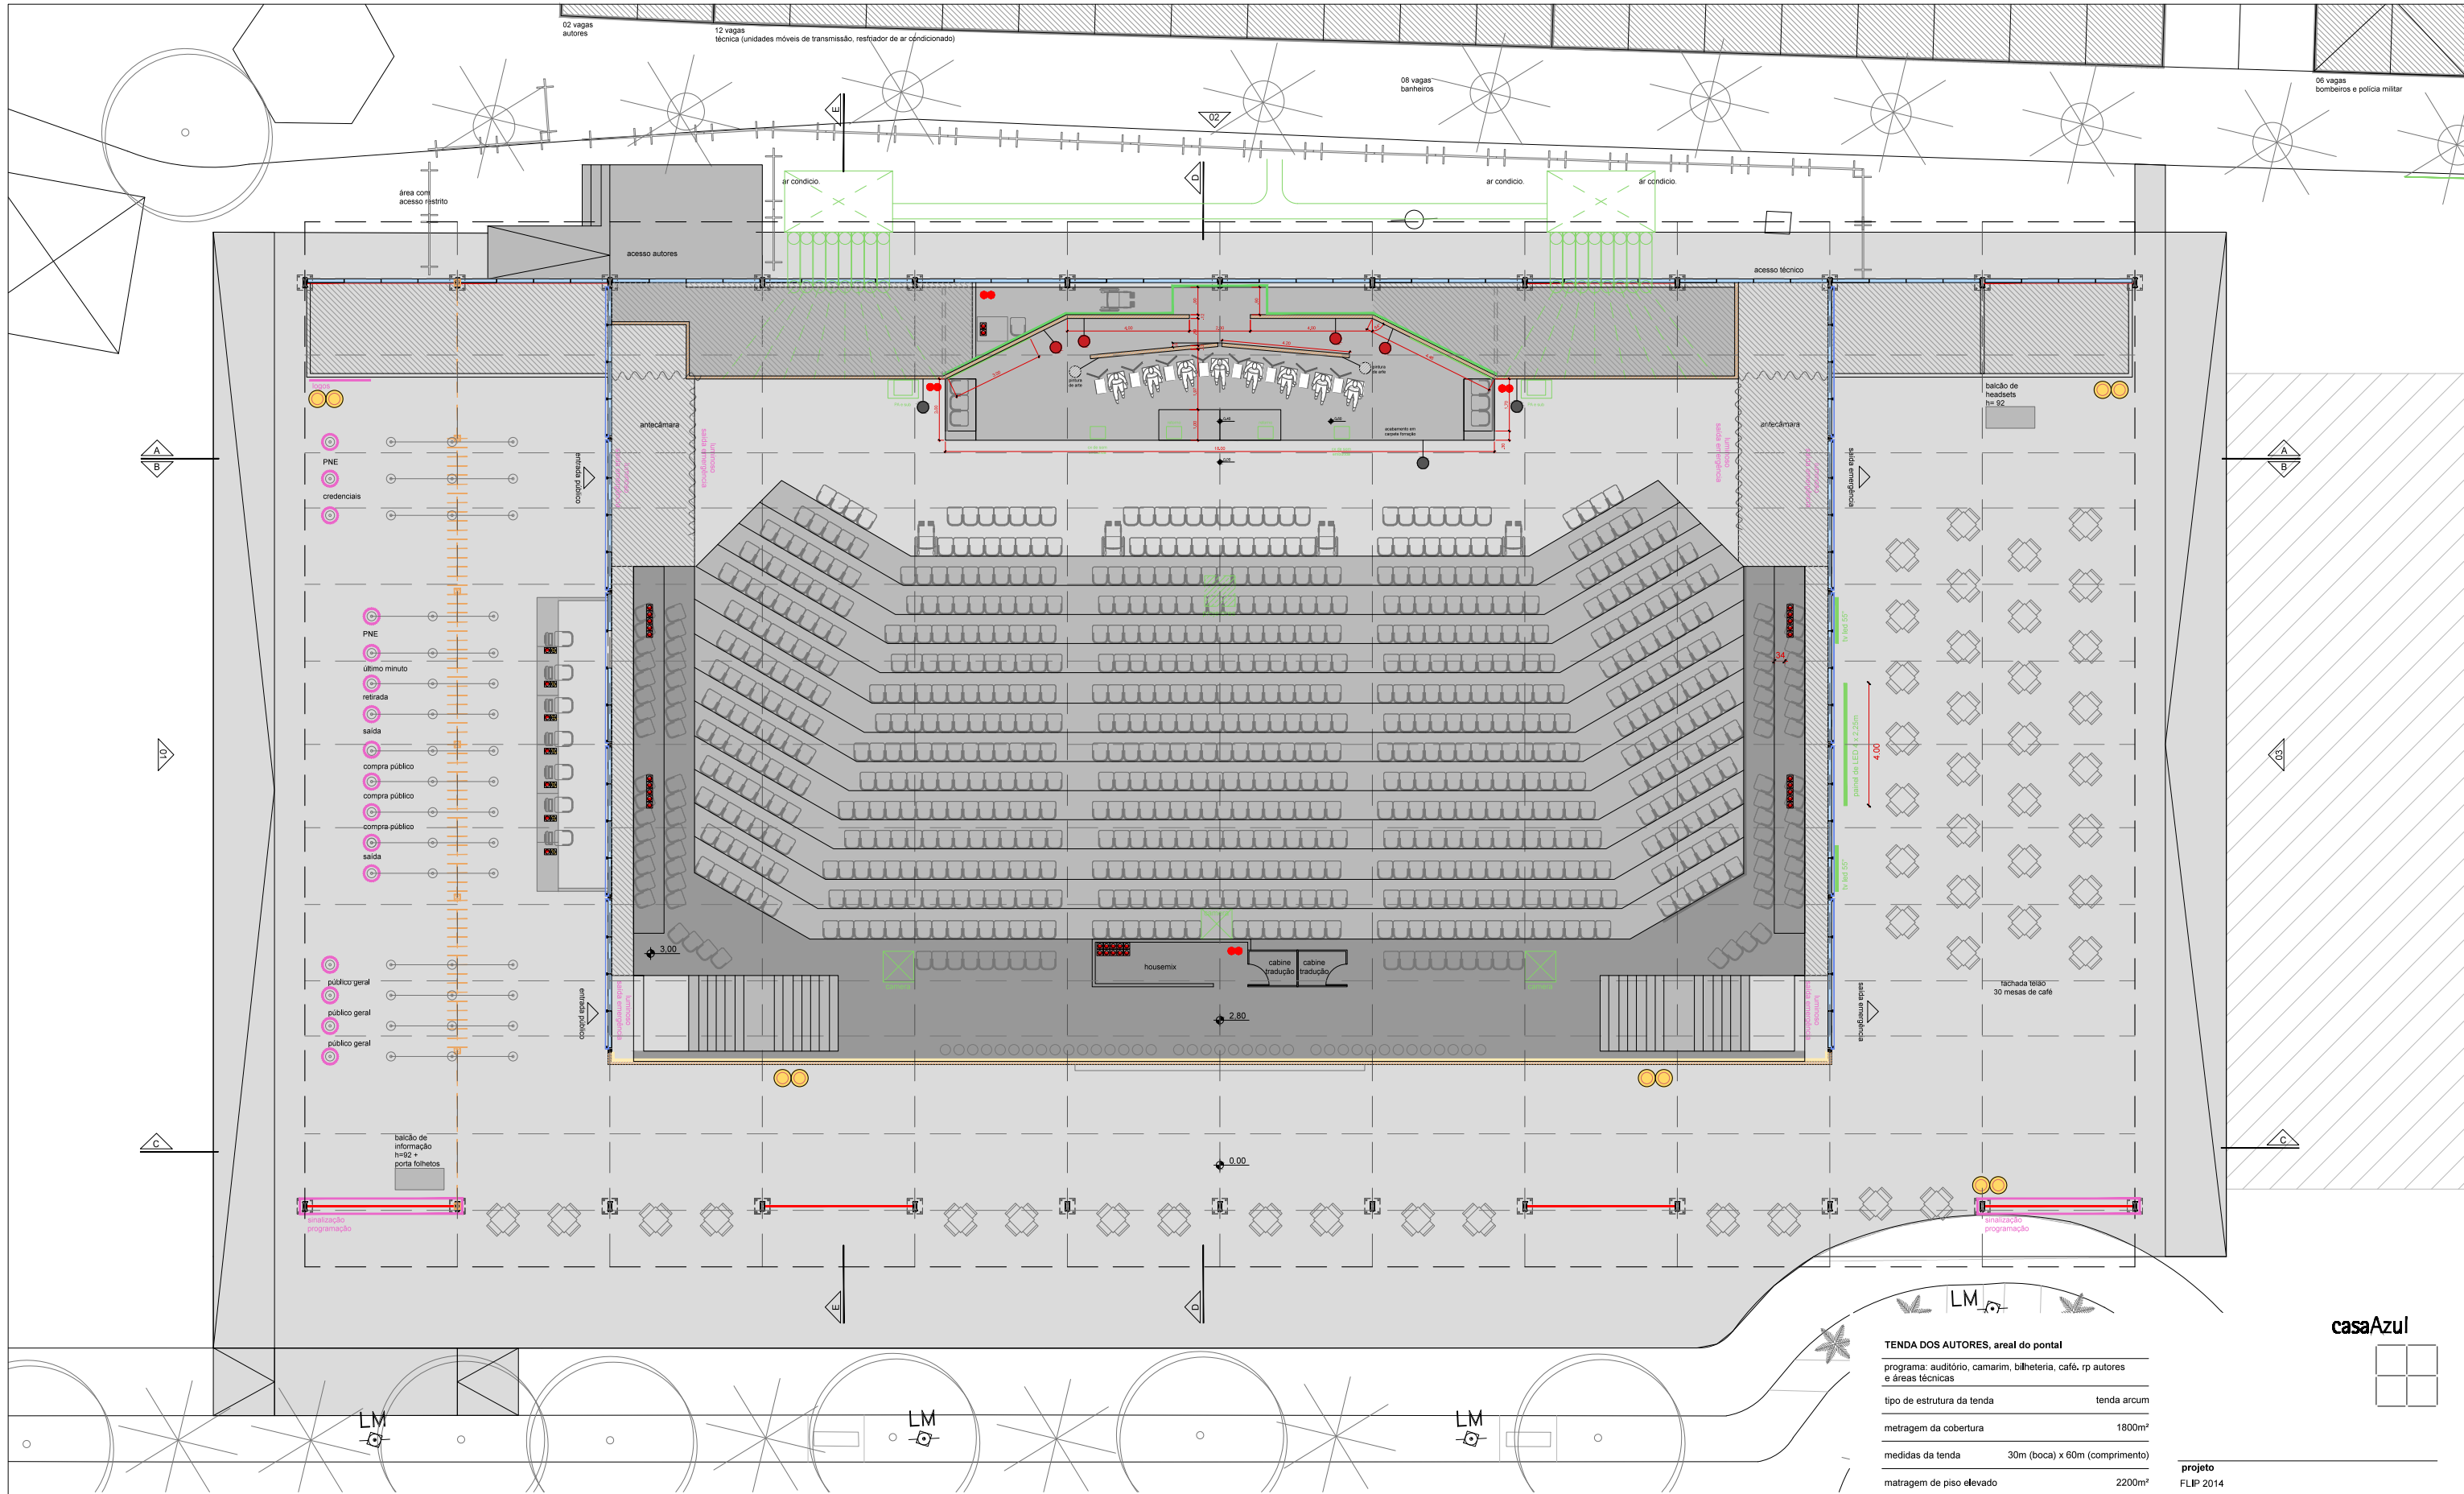

PLANTA NÍVEL 2.80_TENDA DOS AUTORES
esc. 1/100

LEGENDA

- ponto de luz
- ponto tomada rede
- ponto tomada
- ponto telefone
- ponto hidráulica
- extintor
- lixeira reciclável / não reciclável
- unifila

LEGENDA CENOGRAFIA

- lycra
- madeira
- acabamento em pintura
- trainel
- madeira com tecido
- madeira com tecido e pintura
- contraventamentos
- equipamentos
- sinalização


TENDA DOS AUTORES, areal do pontal

programa:	auditério, camarim, bilheteria, café, rp autores e áreas técnicas
tipo de estrutura da tenda:	tenda arcum
metragem da cobertura:	1800m²
medidas da tenda:	30m (boca) x 60m (comprimento)
metragem de piso elevado:	2200m²
auditério:	1000m²
palco:	5m x 16m
saídas de emergência:	06 portas corta fogo
capacidade do auditério total:	943 pessoas
cadeiras extras:	26 cadeiras
cadeiras imprensa:	16 cadeiras
gradis:	30 gradis de 2m x 1,20m
separadores de fila:	55 unidades
mesas/caadeiras café:	55 jogos

projeto	FLIP 2014
local	PARATY - RJ
equipe	mauro munhoz juliana antunes penelope casal frederico teixeira augusta albers mariana dobert tidi eduardo llo
data	11/07/2014
escala	1:100
desenho	aca-flip14-arq-pe-autores_10.dwg
projeto executivo	2.2 REV. 0
tenda dos autores	

casaAzul



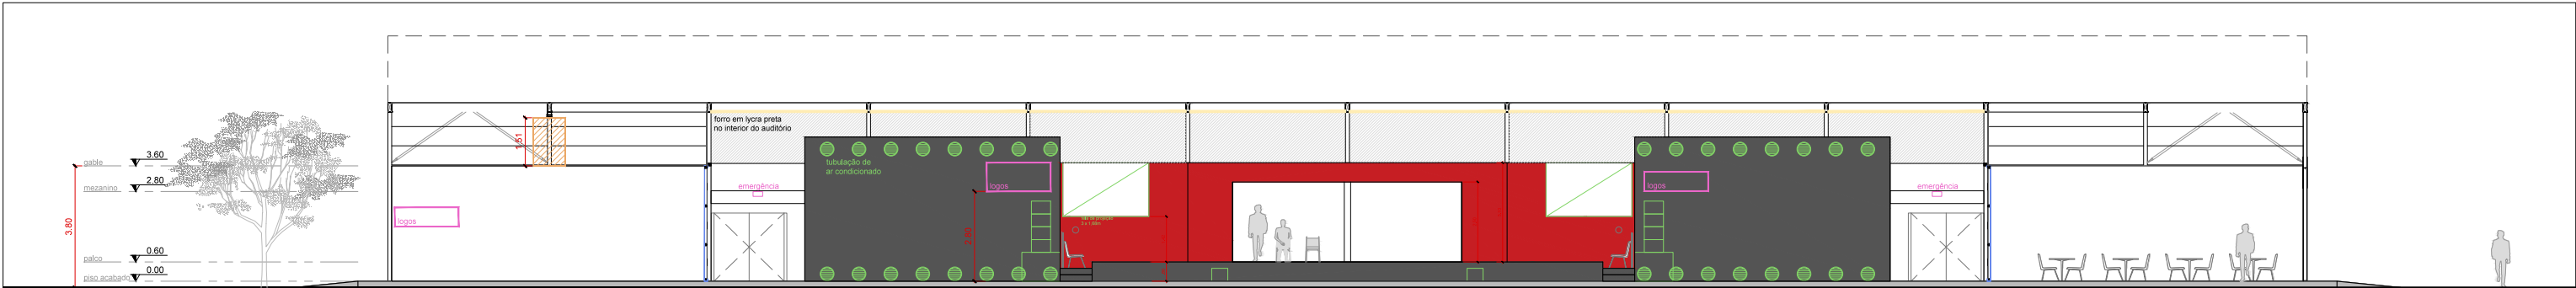

CORTE AA_TENDA DOS AUTORES
esc. 1/100

sala
RP autores


camarin

palco

depósito
e área técnica

sala
flashlink

sala
G1

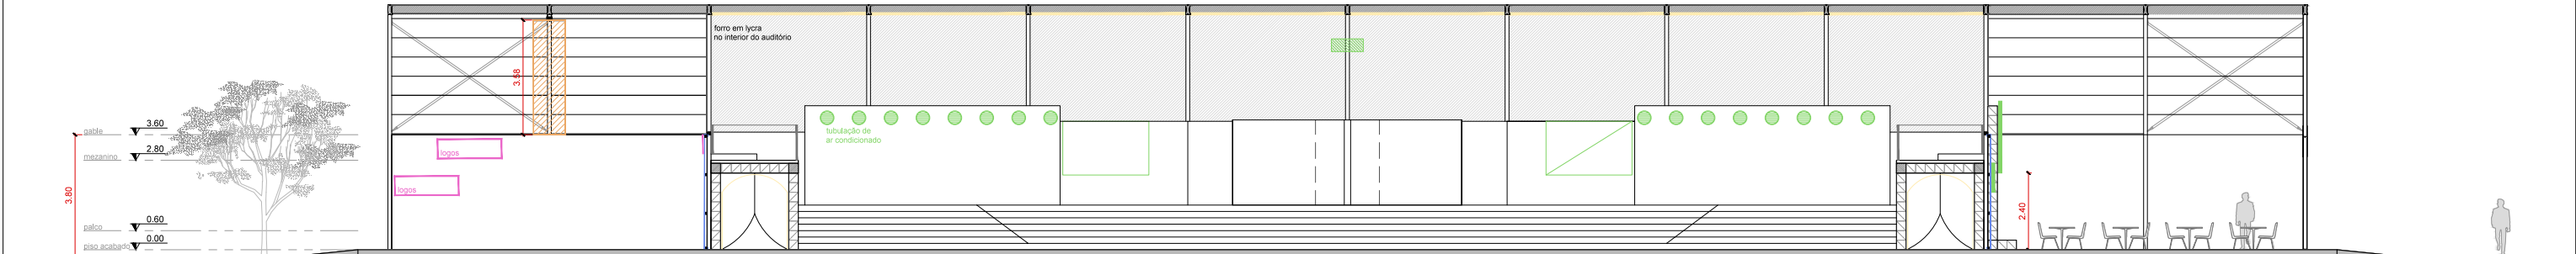


CORTE BB_TENDA DOS AUTORES
esc. 1/100

sala
RP autores

palco

sala
flashlink

sala
G1

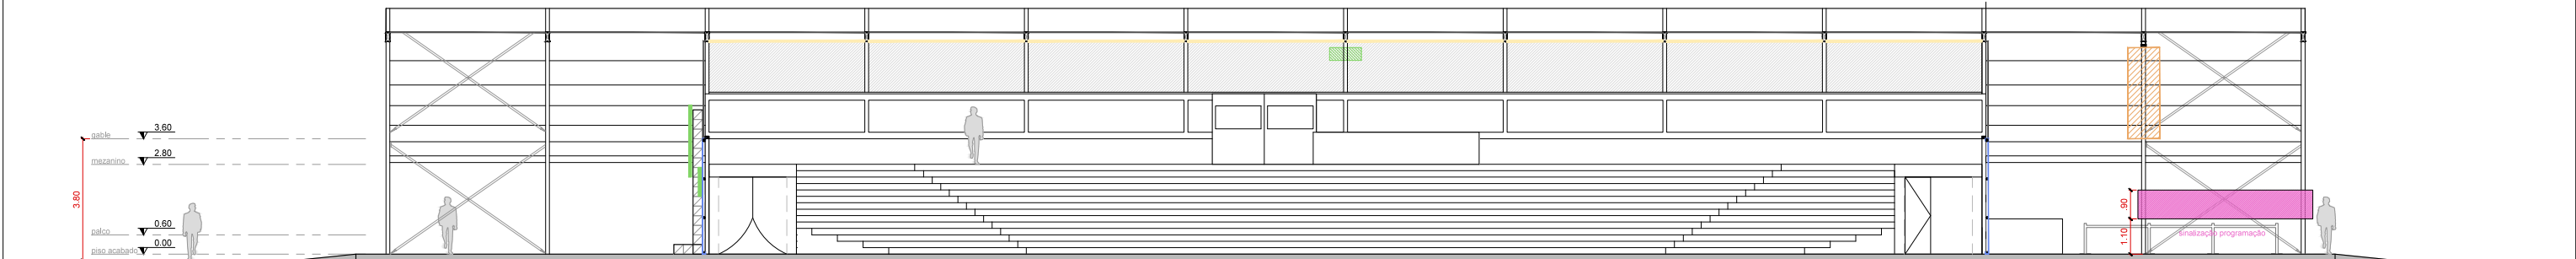

CORTE CC_TENDA DOS AUTORES
esc. 1/100


saída

antecâmara

arquibancada

antecâmara

bilheteria

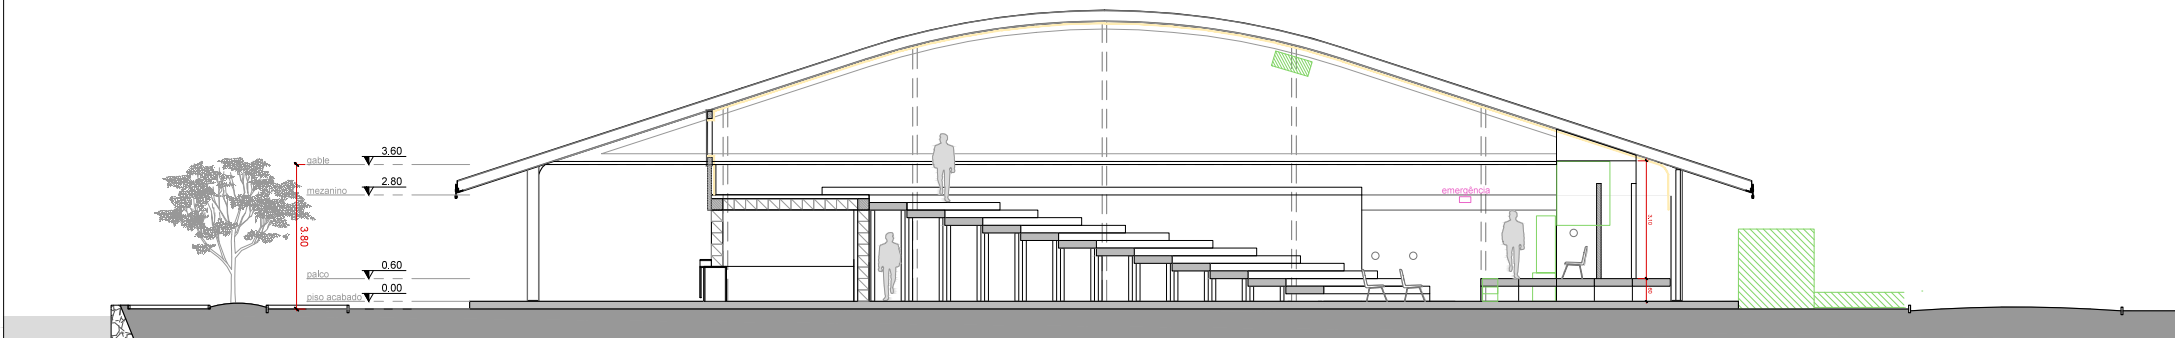

CORTE DD_TENDA DOS AUTORES
esc. 1/100


café

área técnica

palco

sopradore
de ar condicionado

chiller de
ar condicionado

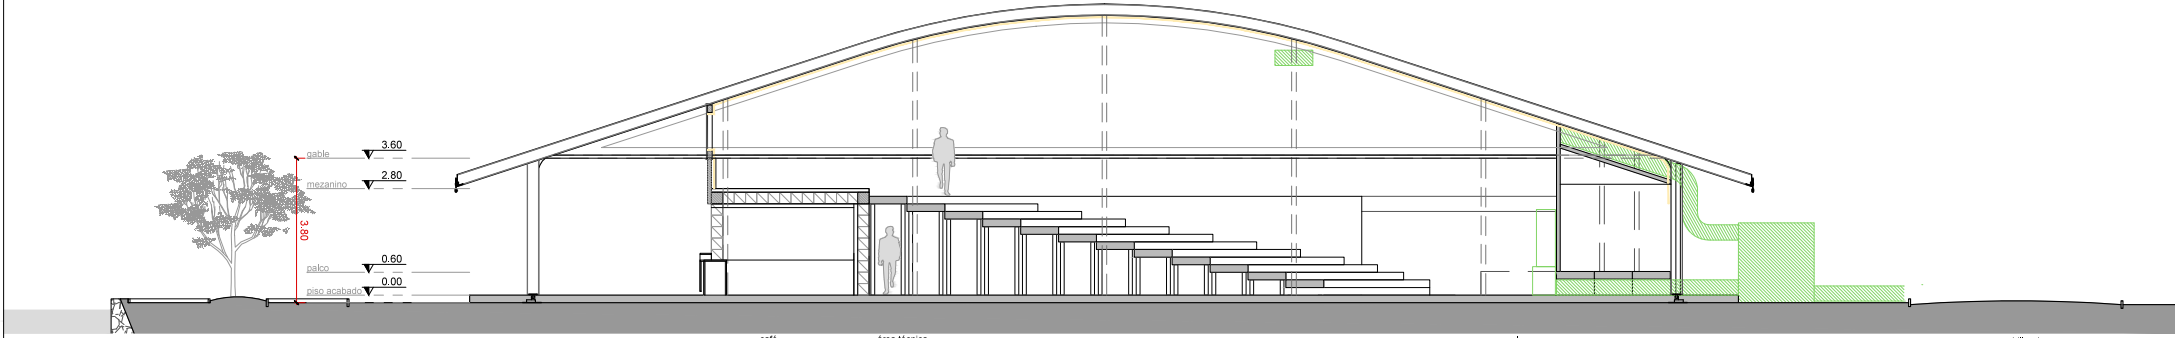

CORTE EE_TENDA DOS AUTORES
esc. 1/100

café

área técnica

palco

sopradore
de ar condicionado

chiller de
ar condicionado

LEGENDA

- ponto de luz
- ponto tomada rede
- ponto tomada
- ponto telefone
- ponto hidráulica
- extintor
- lixeira reciclável / não reciclável
- unifila
- lycra
- madeira
- acabamento em pintura
- trainel
- madeira com tecido
- madeira com tecido e pintura
- contraventamentos
- equipamentos
- sinalização


TENDA DOS AUTORES, areal do pontal

programa: auditório, camarim, bilheteria, café, rp autores e áreas técnicas	
tipo de estrutura da tenda	tenda arcum
metragem da cobertura	1800m²
medidas da tenda	30m (boca) x 60m (comprimento)
metragem de piso elevado	2200m²
auditório	1000m²
palco	5m x 16m
saídas de emergência	06 portas corta fogo
capacidade do auditório total	943 pessoas
cadeiras extras	26 cadeiras
cadeiras imprensa	16 cadeiras
gradis	30 gradis de 2m x 1,20m
separadores de fila	55 unidades
mesas/cadeiras café	55 jogos


projeto
FLIP 2014
local
PARATY - RJ
equipe
mauro munhoz
juliana antunes
penelope casal
frederico teixeira
augusta albers
mariana dobert tedei
eduardo lito
data
11/07/2014
escala
1:100
desenho
aca-flip14-arq-pe-autores_10.dwg
projeto executivo
2,3 REV. 0
tenda dos autores

casaAzul



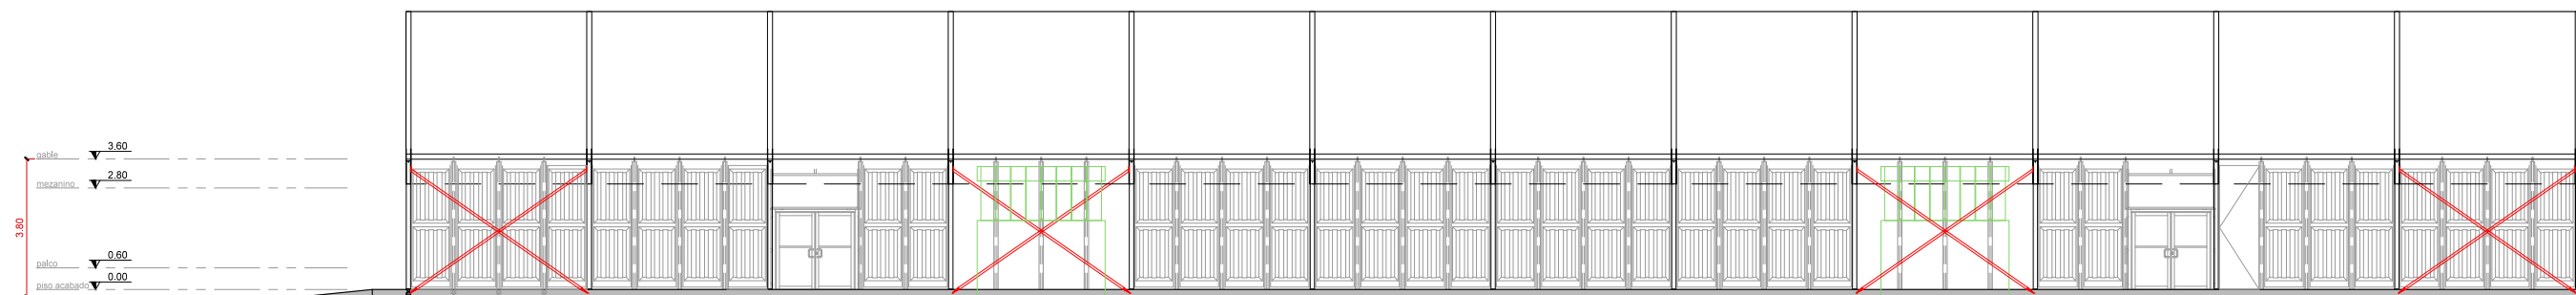


ELEVAÇÃO 01_TENDA DOS AUTORES
esc. 1/100

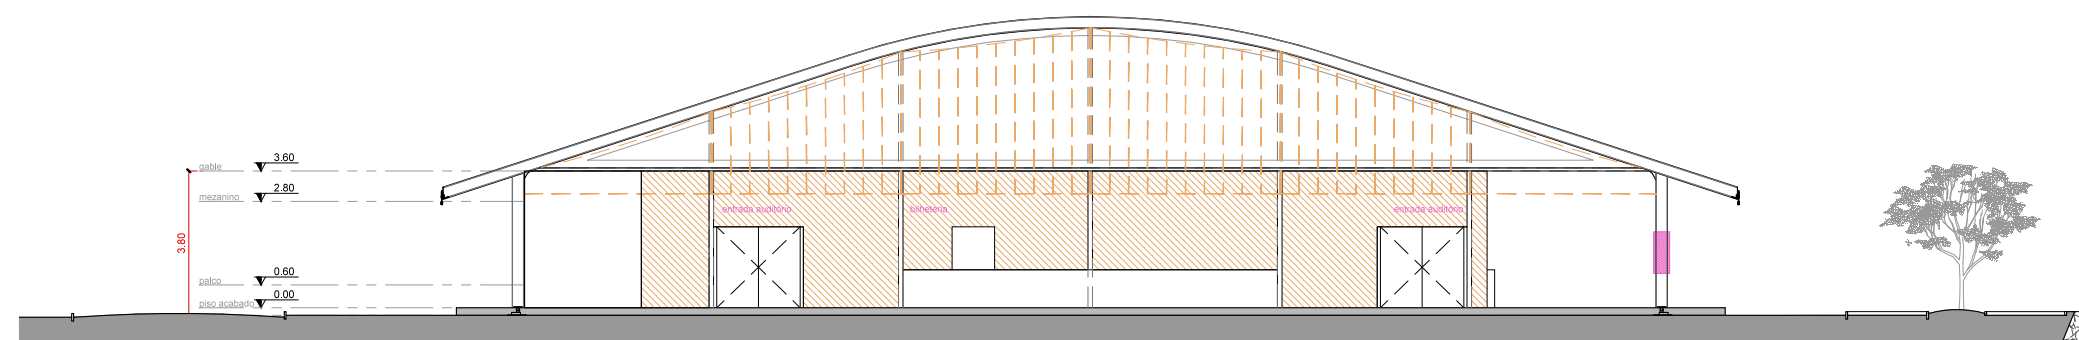


ELEVAÇÃO 01_TENDA DOS AUTORES
esc. 1/100

sala RP autores	acesso auditório	bilheteria	acesso auditório
--------------------	---------------------	------------	---------------------

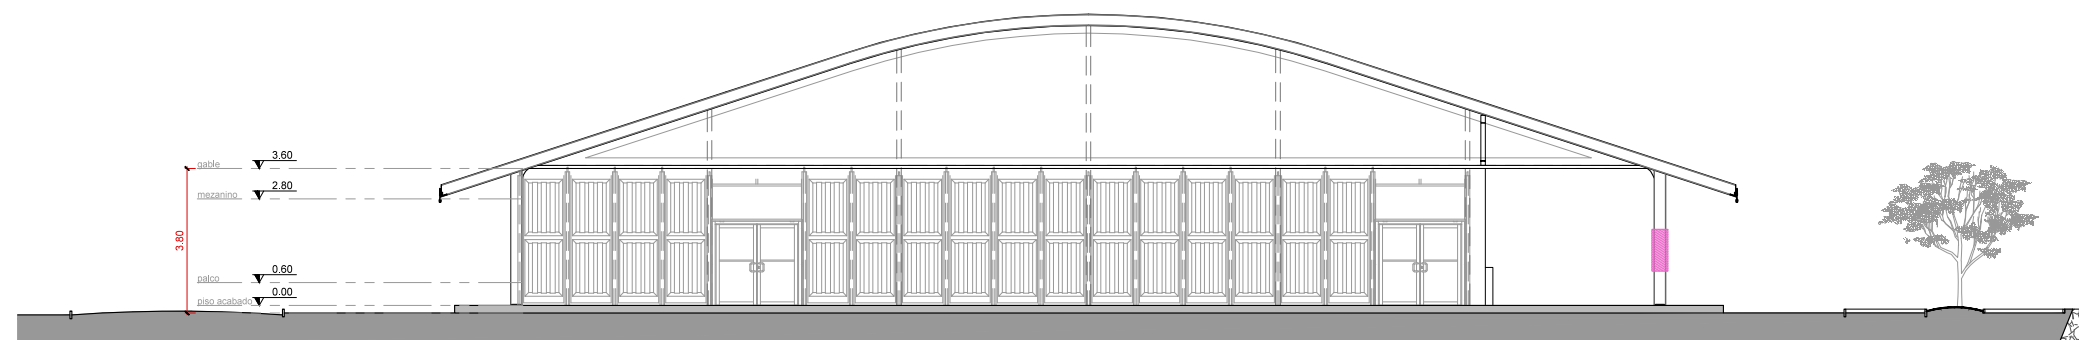

ELEVAÇÃO 01 - SEM CENOGRRAFIA_TENDA DOS AUTORES
esc. 1/100


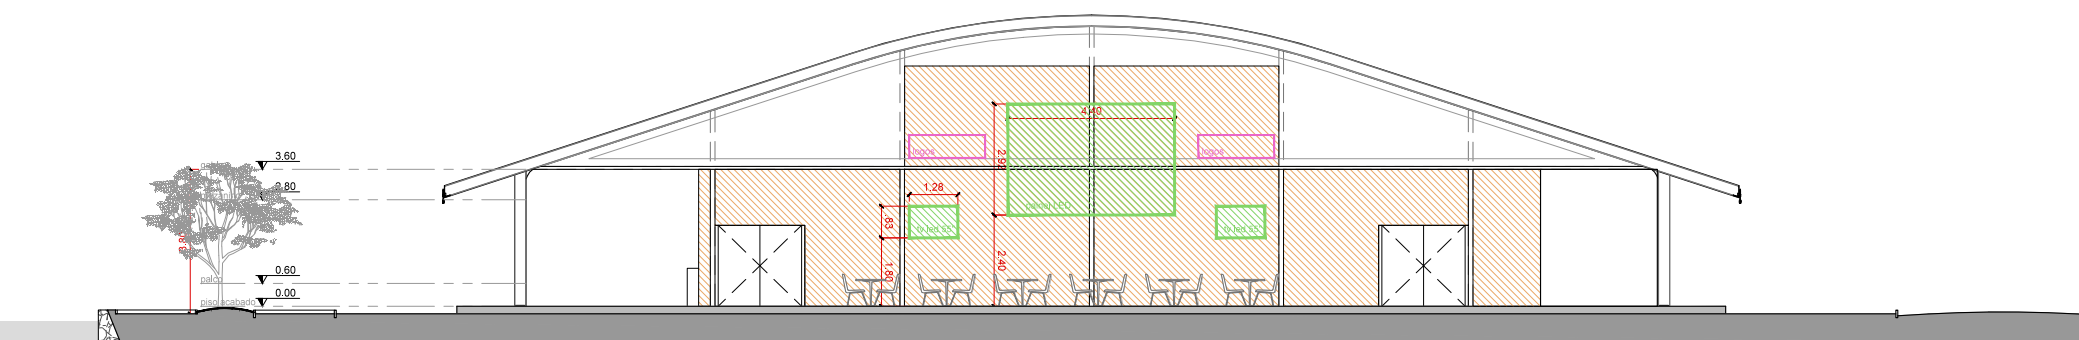

ELEVAÇÃO 03_TENDA DOS AUTORES
esc. 1/100

-  ponto de luz
-  ponto tomada rede
-  ponto tomada
-  ponto telefone
-  ponto hidráulica
-  extintor
-  **lixeria reciclável / não reciclável**
-  unifi1
-  lycra
-  madeira
-  acabamento em pintura
-  trainel
-  madeira com tecido
-  madeira com tecido e pintura
-  contraventamentos
-  equipamentos
-  sinalização


programa: auditório, camarim, bilheteria, café. rp autores e áreas técnicas

tipo de estrutura da tenda	tenda arcum
metragem da cobertura	1800m²
medidas da tenda	30m (boca) x 60m (comprimento)
metragem de piso elevado	2200m²
auditório	1000m²
palco	5m x 16m
saídas de emergência	06 portas corta fogo
capacidade do auditório total	943 pessoas
cadeiras extras	26 cadeiras
cadeiras imprensa	16 cadeiras
gradis	30 gradis de 2m x 1,20m
separadores de fila	55 unidades
mesas/caadeiras café	55 jogos


projeto FLIP 2014 local PARATY - RJ
equipe mauro munhoz juliana antunes penelope casal frederico teixeira augusta albers mariana dobert tield eduardo ito
data 11/07/2014 escala 1:100 desenho aca-flip14-arq-pe-autores_10.dwg
projeto executivo 2.4 REV. tenda dos autores

casaAzul



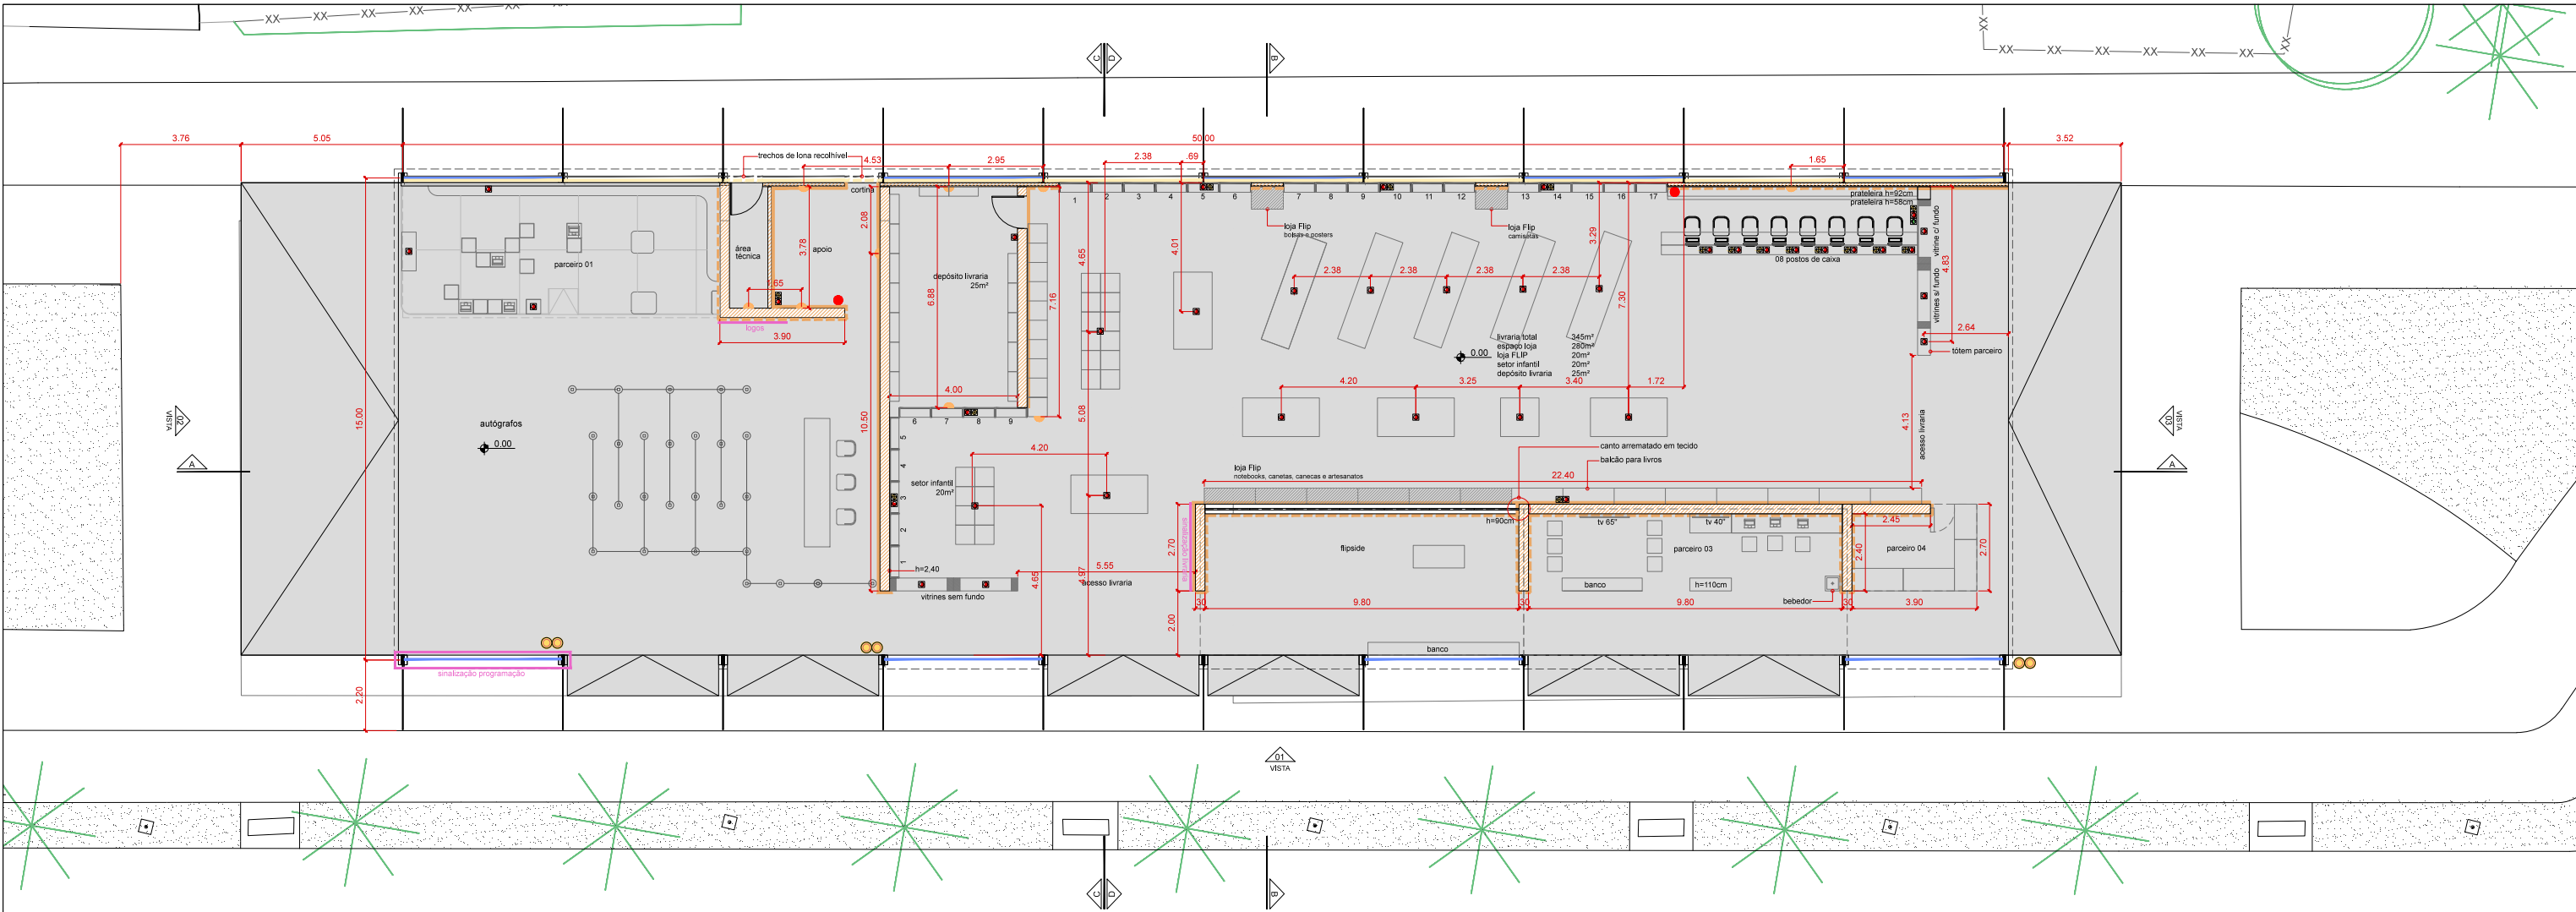


PLANTA BAIXA_TENDA DOS AUTÓGRAFOS
esc. 1/100

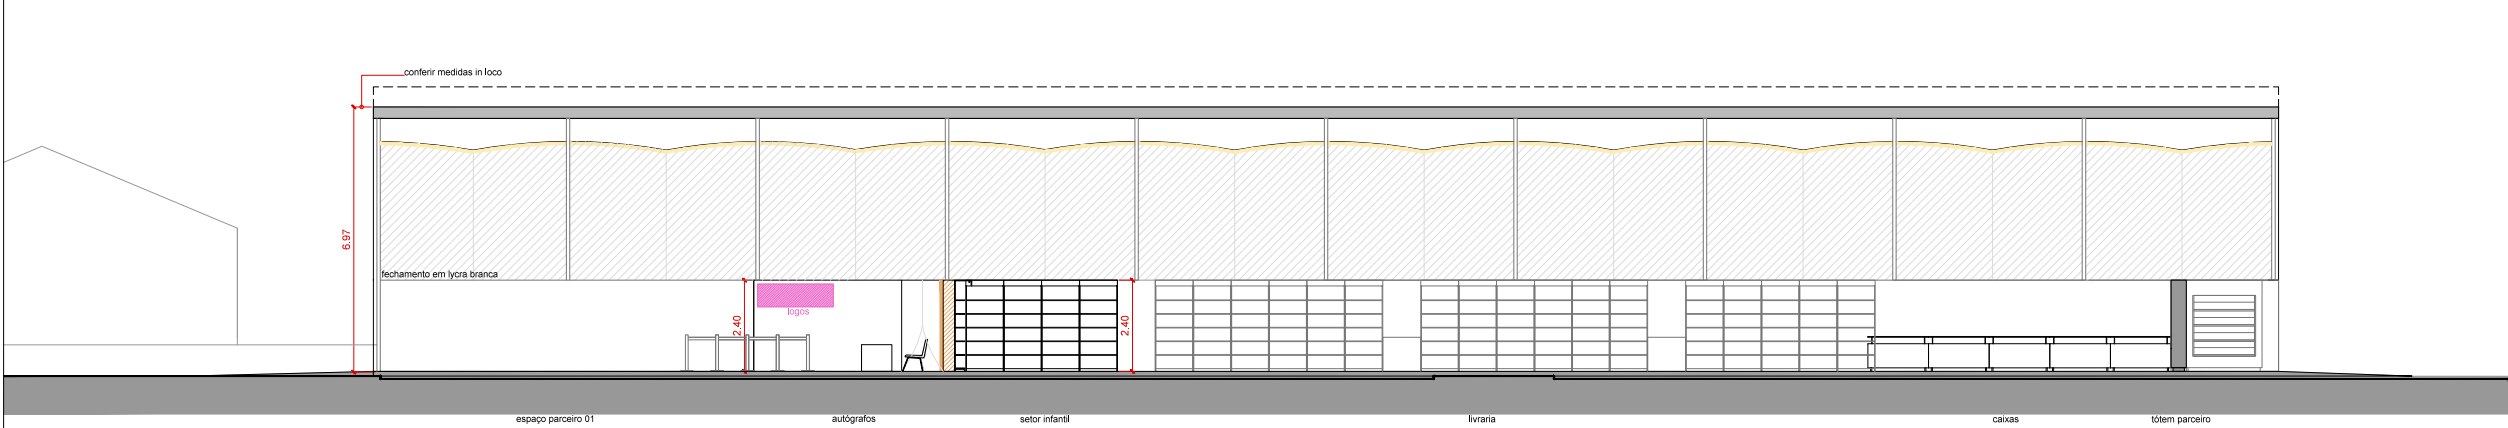

CORTE AA_TENDA DOS AUTÓGRAFOS
esc. 1/100

- LEGENDA
- ponto de luz
 - ponto tomada rede
 - ponto tomada
 - ponto telefone
 - ponto hidráulica
 - extintor
 - lixeira reciclável / não reciclável
 - unifila
 - lona branca
 - lona cristal
 - lycra
 - madeira
 - acabamento em pintura
 - trainel
 - madeira com tecido
 - madeira com tecido e pintura




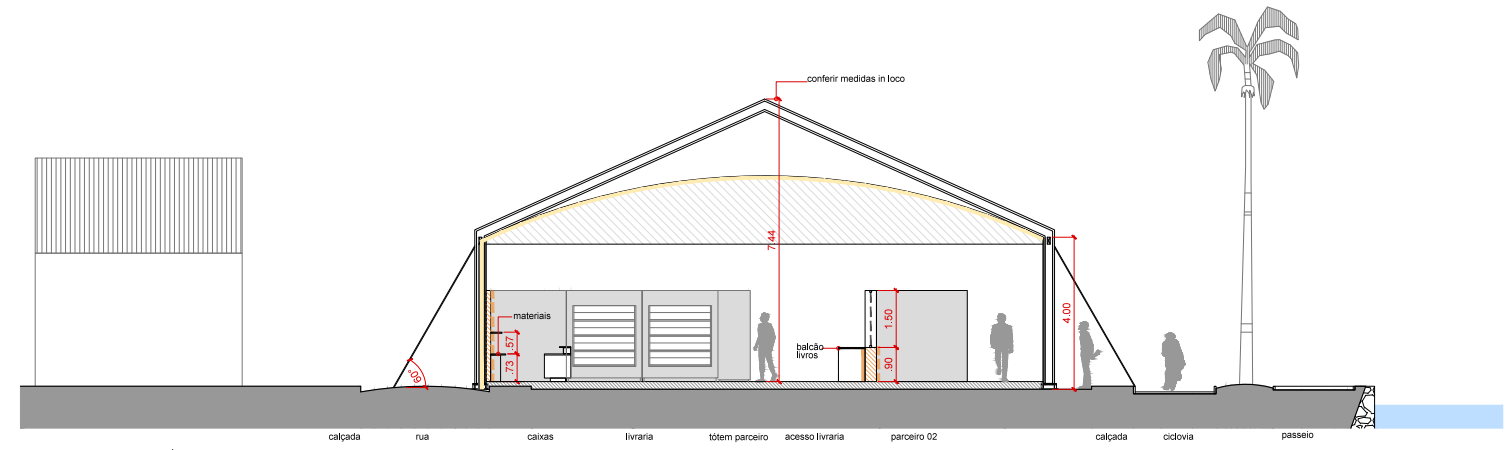


CORTE BB_TENDA DOS AUTÓGRAFOS
esc. 1/100


TENDA DOS AUTÓGRAFOS, areal do pontal	
programa: mesa de autógrafos, livraria, espaços de parceiros e áreas técnicas.	
tipo de estrutura da tenda	tenda duas águas
metragem da cobertura	750m²
medidas da tenda	15m (boca) x 50m (comprimento)
metragem de piso elevado	895m²
quantidade de unifilas	27 unidades

projeto
FLIP 2014
local
PARATY - RJ
equipe
mauro munhoz
juliana antunes
penelope casal
frederico teixeira
augusta albers
mariana dobert tiedi
eduardo ilo
data
11/08/2014
escala
1:100
desenho
aca-flip14-arq-ab-autógrafos_01.dwg
as built
3.1 REV. 0
tenda dos autógrafos



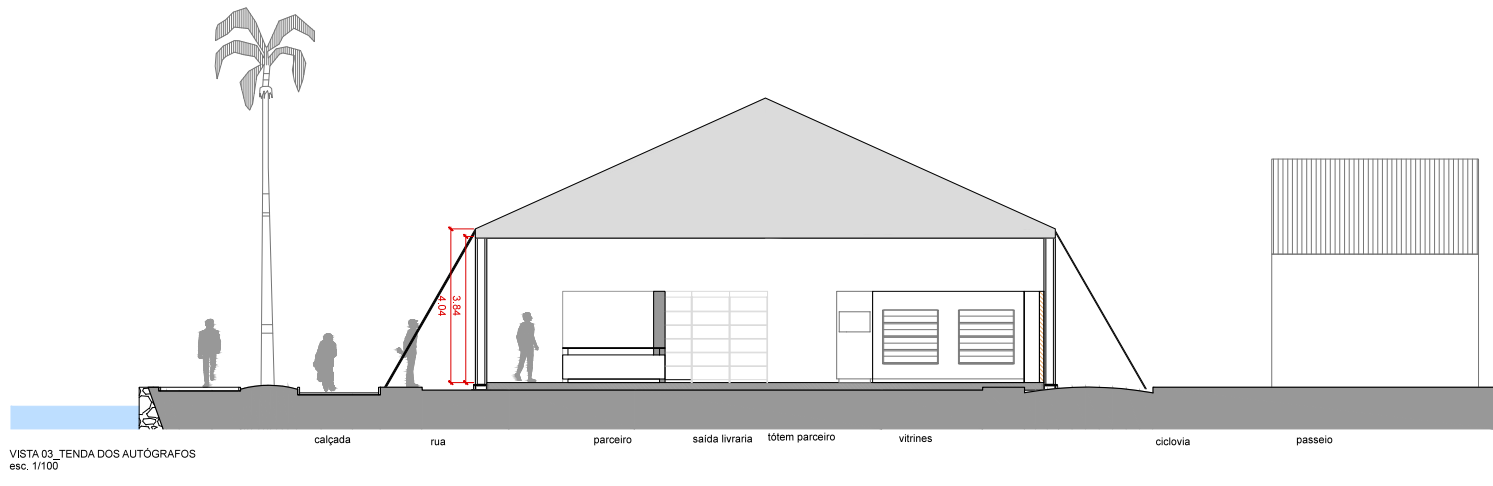
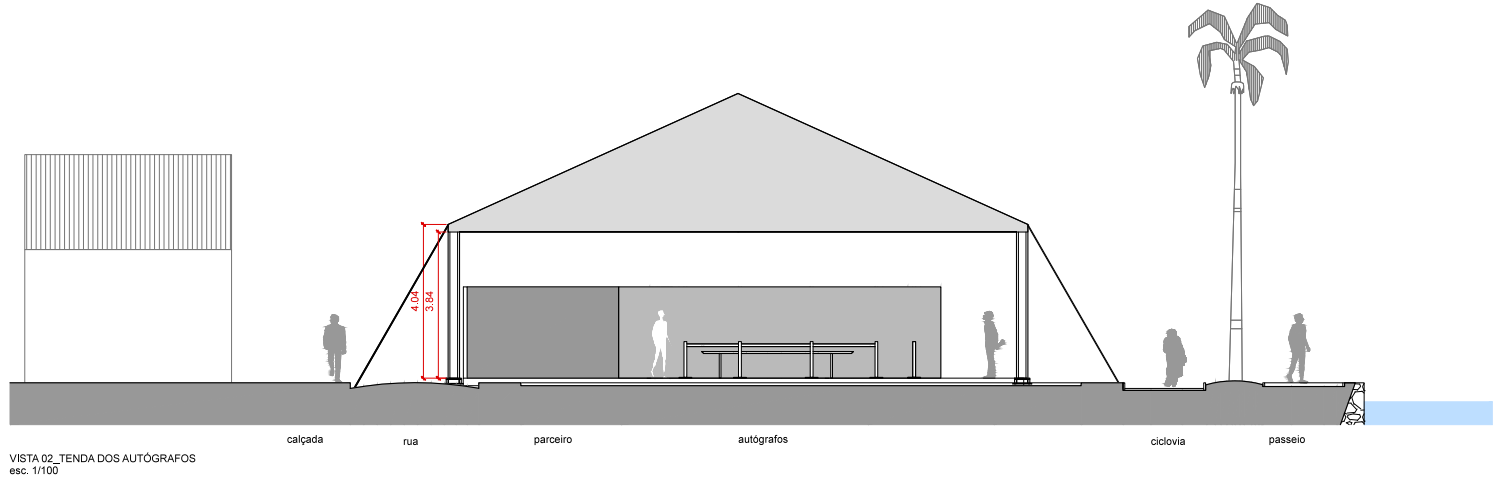
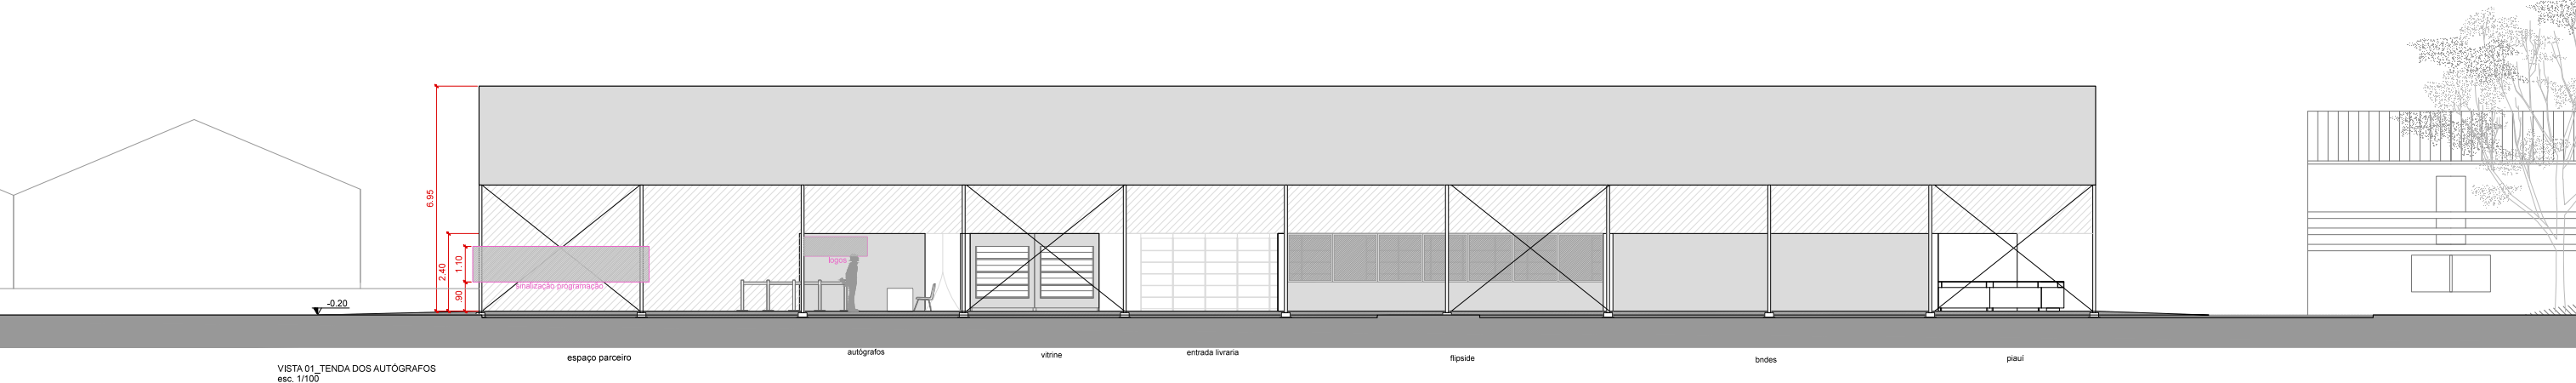
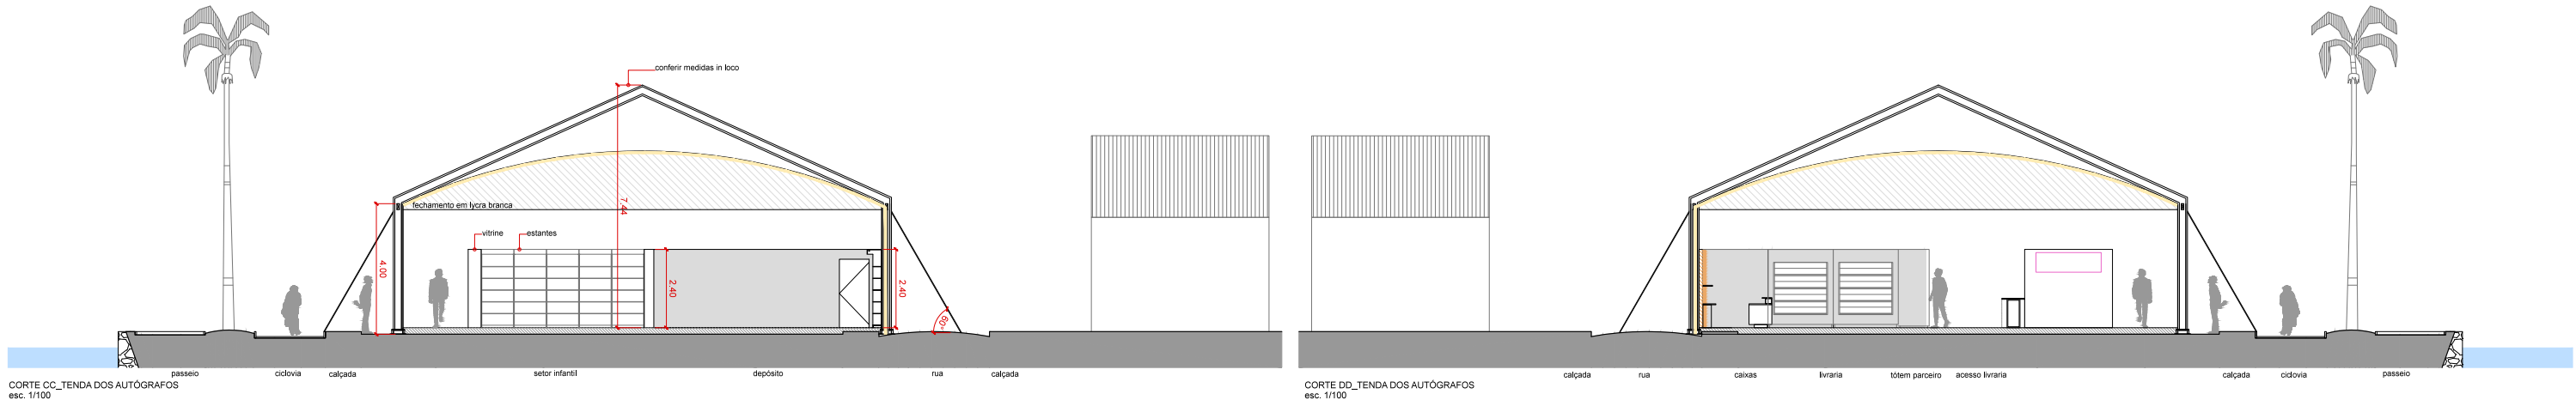


- LEGENDA
- ponto de luz
 - ponto tomada rede
 - ponto tomada
 - ponto telefone
 - ponto hidráulica
 - extintor
 - lixeira reciclável / não reciclável
 - unifila
 - lona branca
 - lona cristal
 - lycra
 - madeira
 - acabamento em pintura
 - trainel
 - madeira com tecido
 - madeira com tecido e pintura

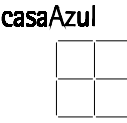

TENDA DOS AUTÓGRAFOS, areal do pontal	
programa: mesa de autógrafos, livraria, espaços de parceiros e áreas técnicas.	
tipo de estrutura da tenda	tenda duas águas
metragem da cobertura	750m²
medidas da tenda	15m (boca) x 50m (comprimento)
metragem de piso elevado	895m²
quantidade de unifilas	27 unidades

projeto
FLIP 2014
local
PARATY - RJ
equipe
mauro munhoz
juliana antunes
penelope casal
frederico teixeira
augusta albers
mariana dobert tidei
eduardo ilo
data
11/08/2014
escala
1:100
desenho
aca-flip14-arq-ab-autógrafos_01.dwg
as built
3.2 REV, 0
tenda dos autógrafos

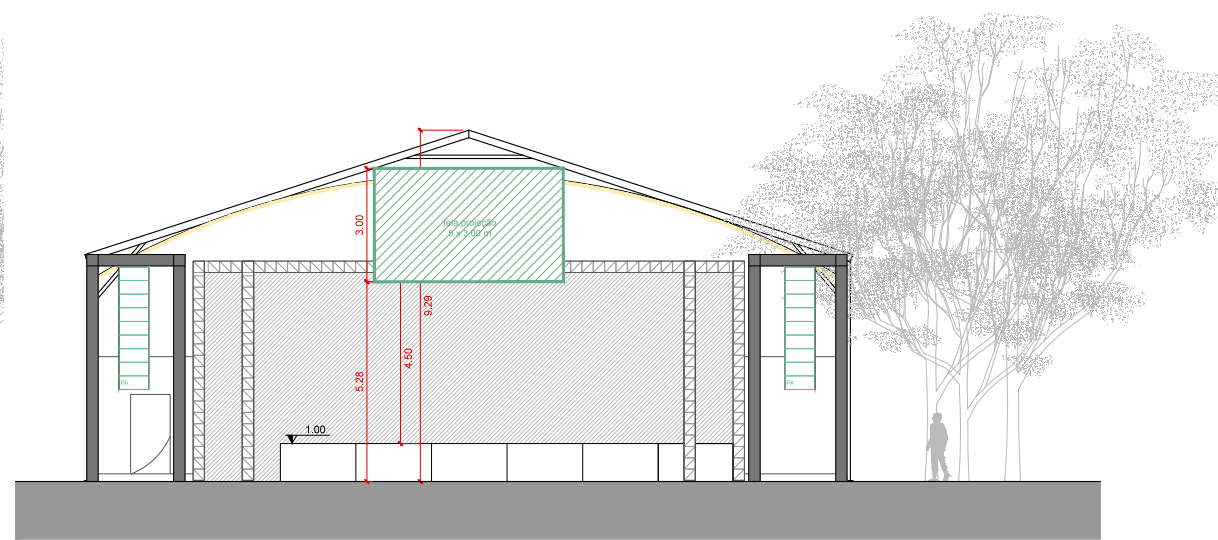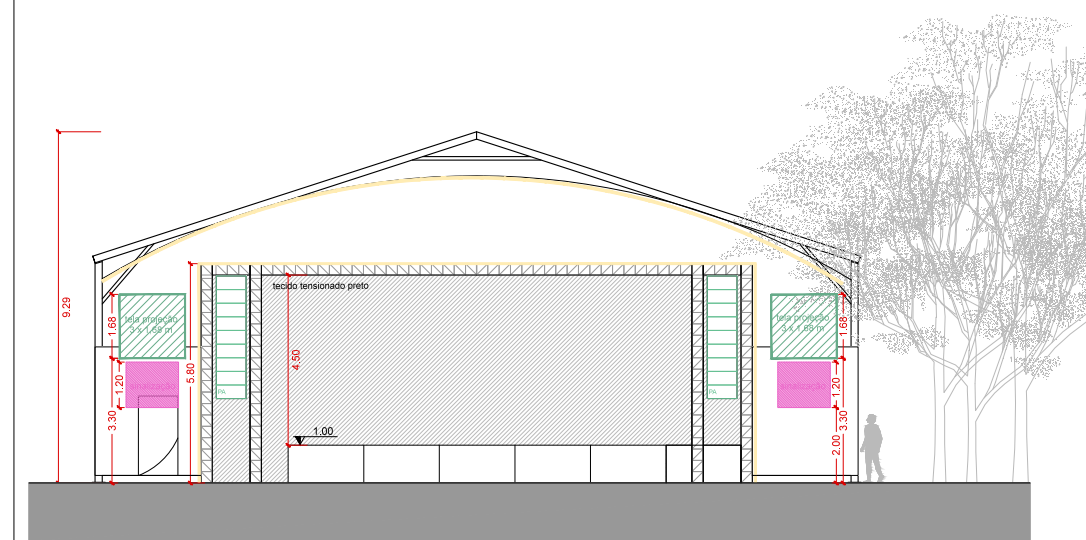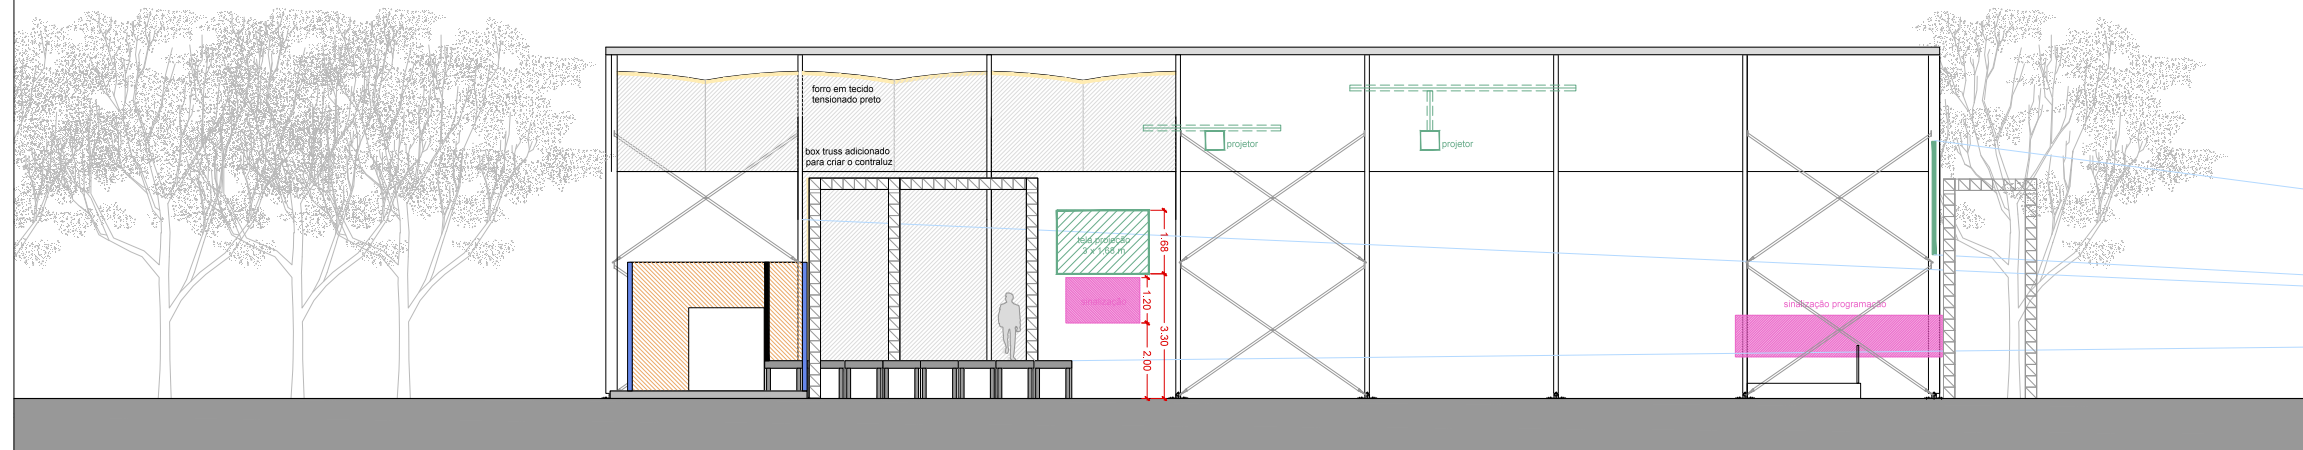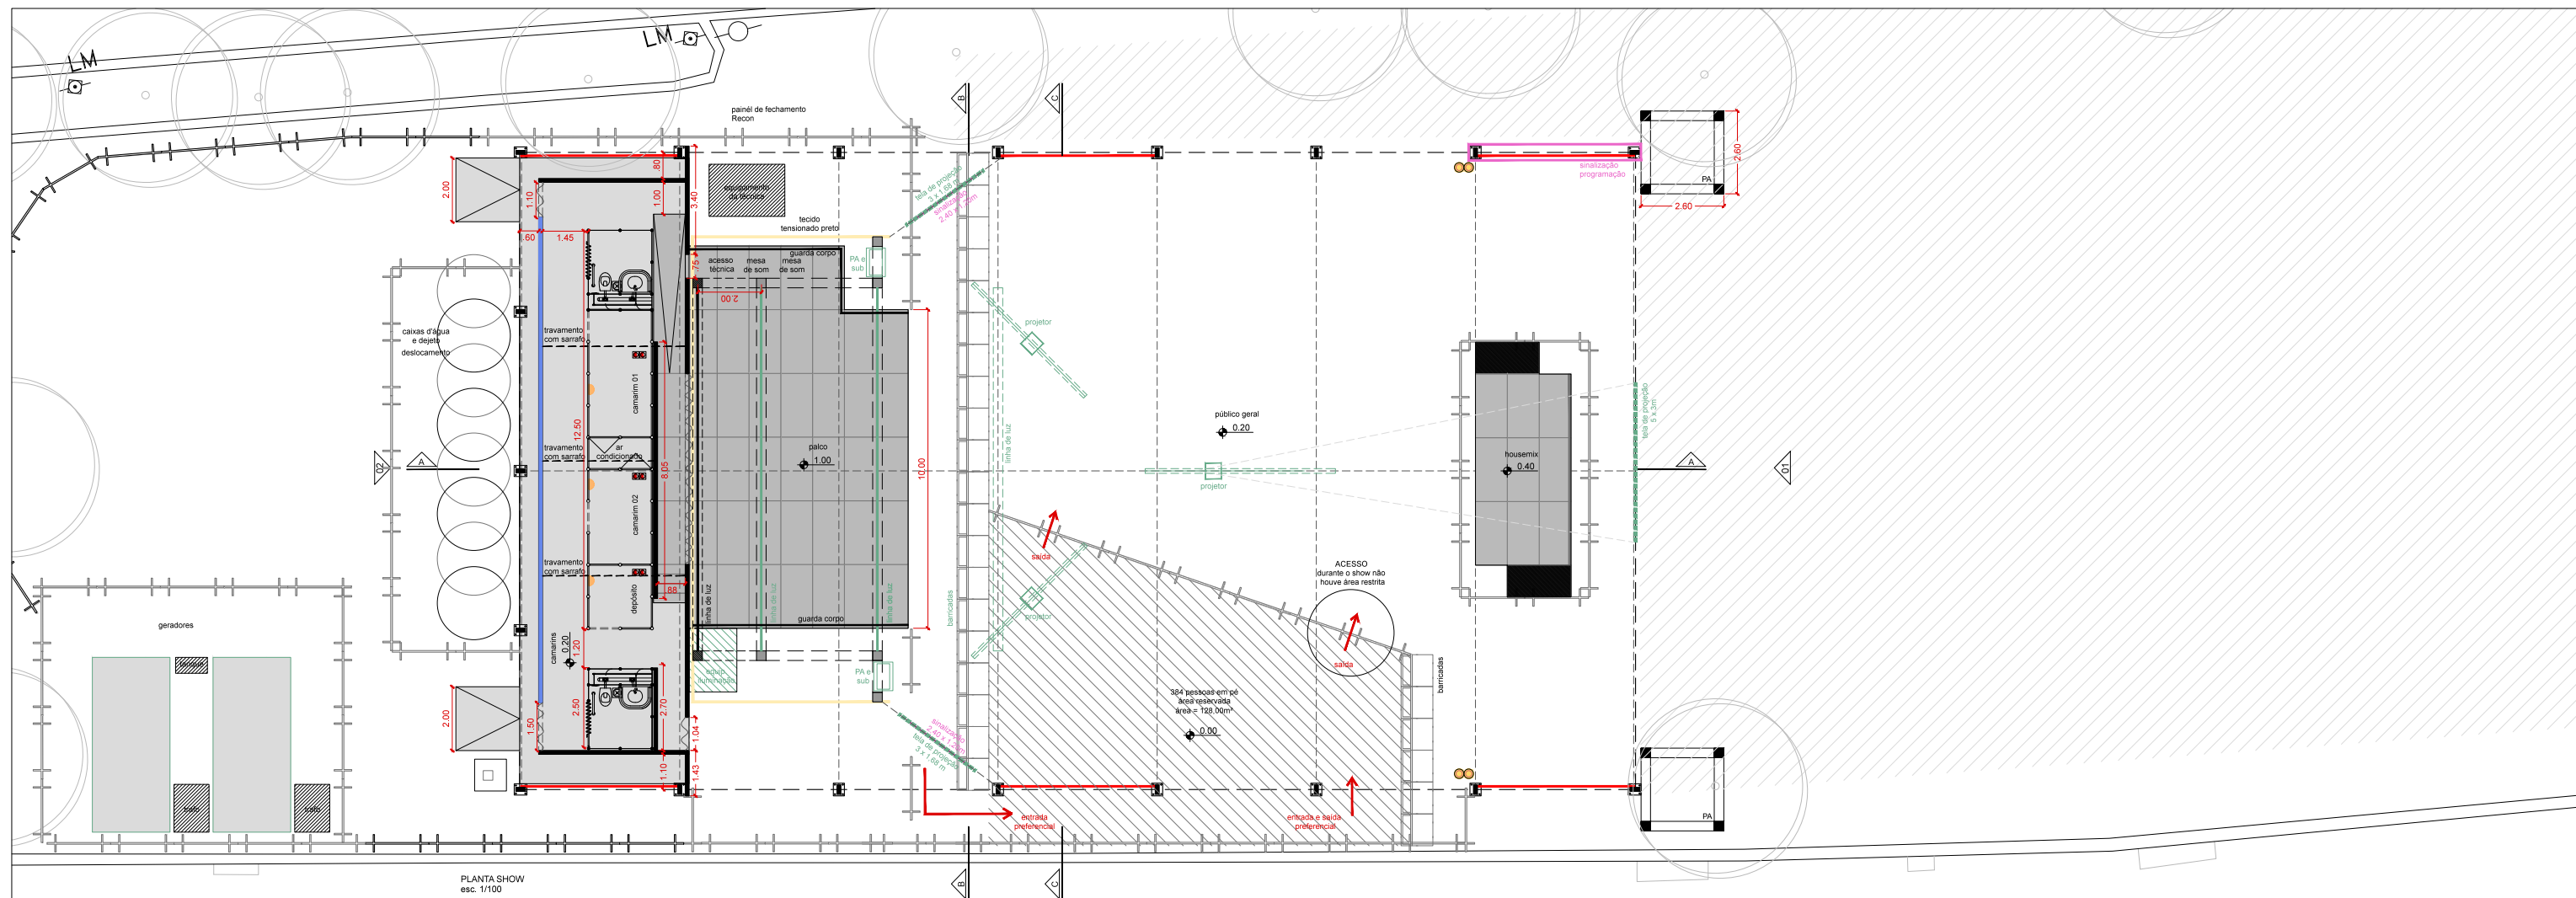


- LEGENDA


 - ponto de luz
 - ponto tomada rede
 - ponto tomada
 - ponto telefone
 - ponto hidráulica
 - extintor
 - lixeria reciclável / não reciclável
 - unifila
- LEGENDA CENOGRAFIA

 - lycra
 - madeira
 - acabamento em pintura
 - trainel
 - madeira com tecido
 - madeira com tecido e pintura
 - contraventamentos
 - equipamentos
 - sinalização


TENDA DA FLIPINHA, estacionamento da matriz		projeto
programa: palco para show de abertura, auditório da flipinha, camarim e áreas técnicas		FLIP 2014
tipo de estrutura da tenda	tenda 02 águas	local
metragem da cobertura	700m²	PARATY - RJ
medidas da tenda	20m (boca) x 35m (comprimento)	equipe
matragem de piso elevado	100m²	mauro munhoz
palco	8m x 10m	juliana antunes
capacidade show (em pé)	xxx pessoas	penelope casal
capacidade flipinha (cadeiras)	182 pessoas	frederico teixeira
gradis	20 unidades	augusta albers
barricadas	26 unidades	mariana tidei
		eduardo ito
		data
		20/08/2014
		escala
		1:100
		desenho
		aca-flip14-arq-ab-flipinha_01.dwg
		as built
		5,1 REV. 0
		tenda da flipinha show

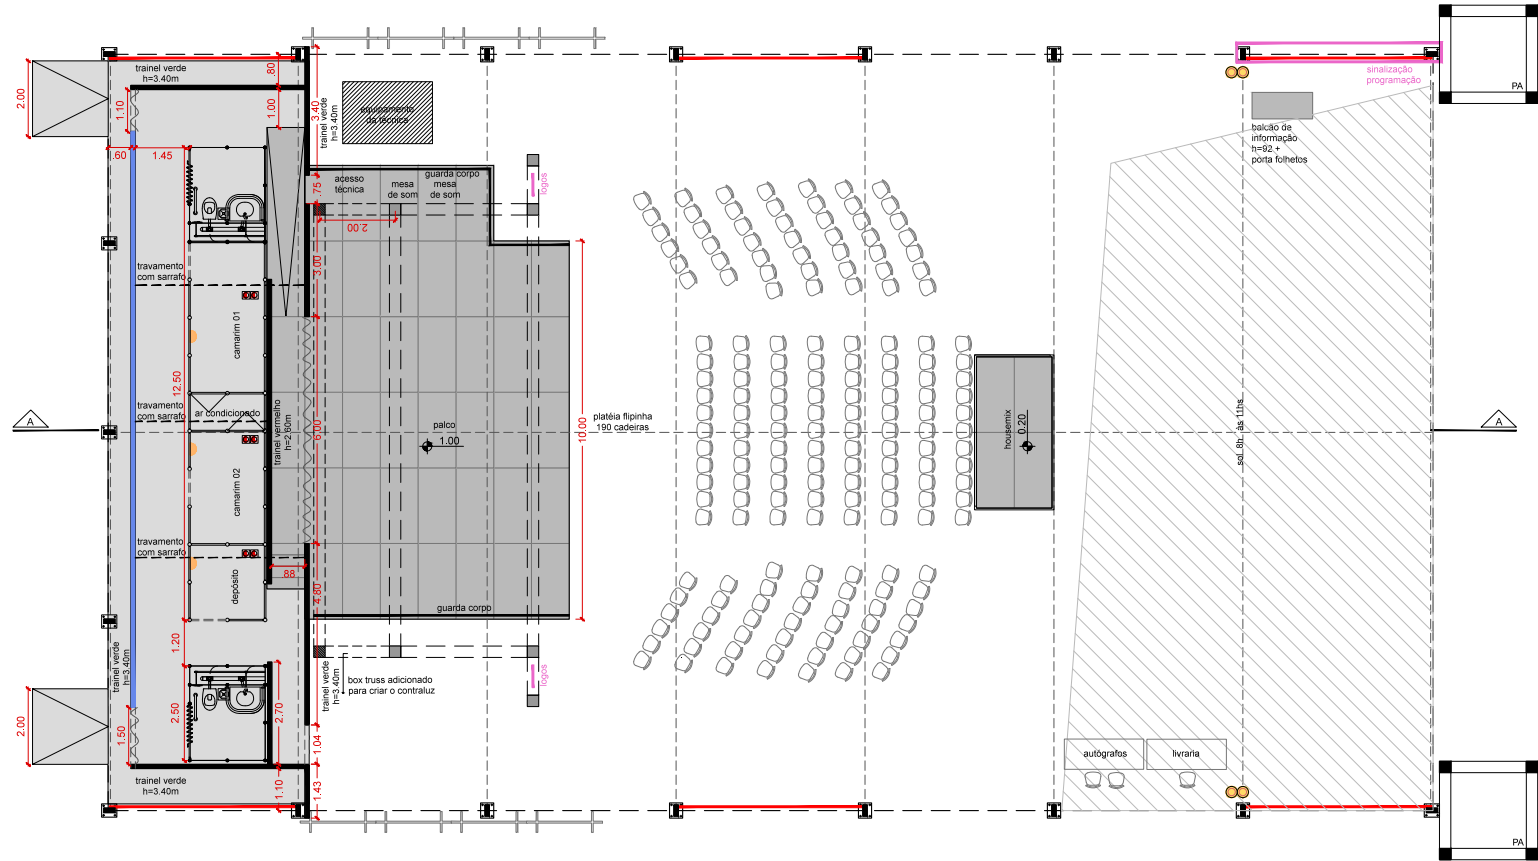


PLANTA FLIPINHA
esc. 1/100

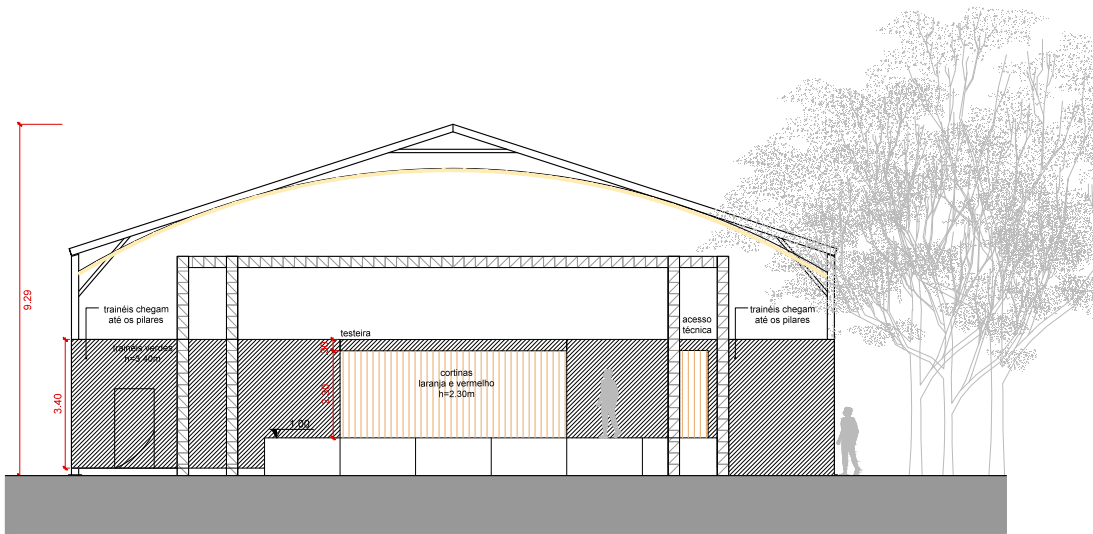

CORTE BB
esc. 1/100

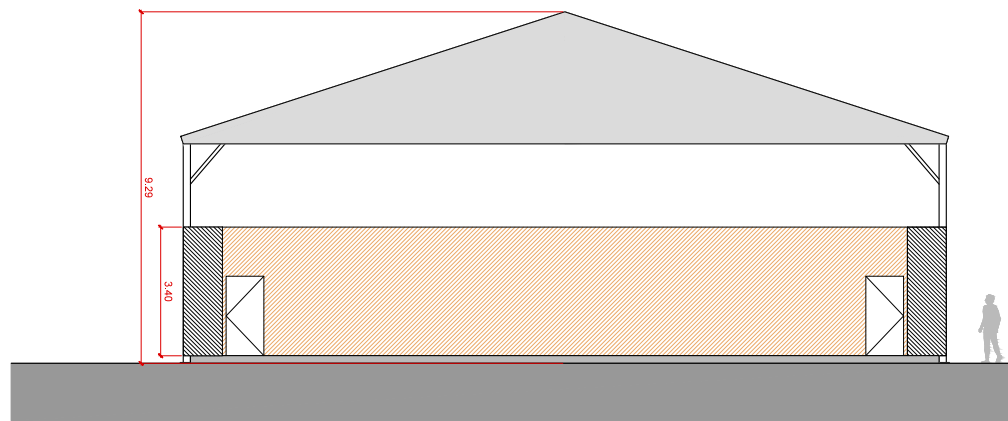

VISTA 02
esc. 1/100

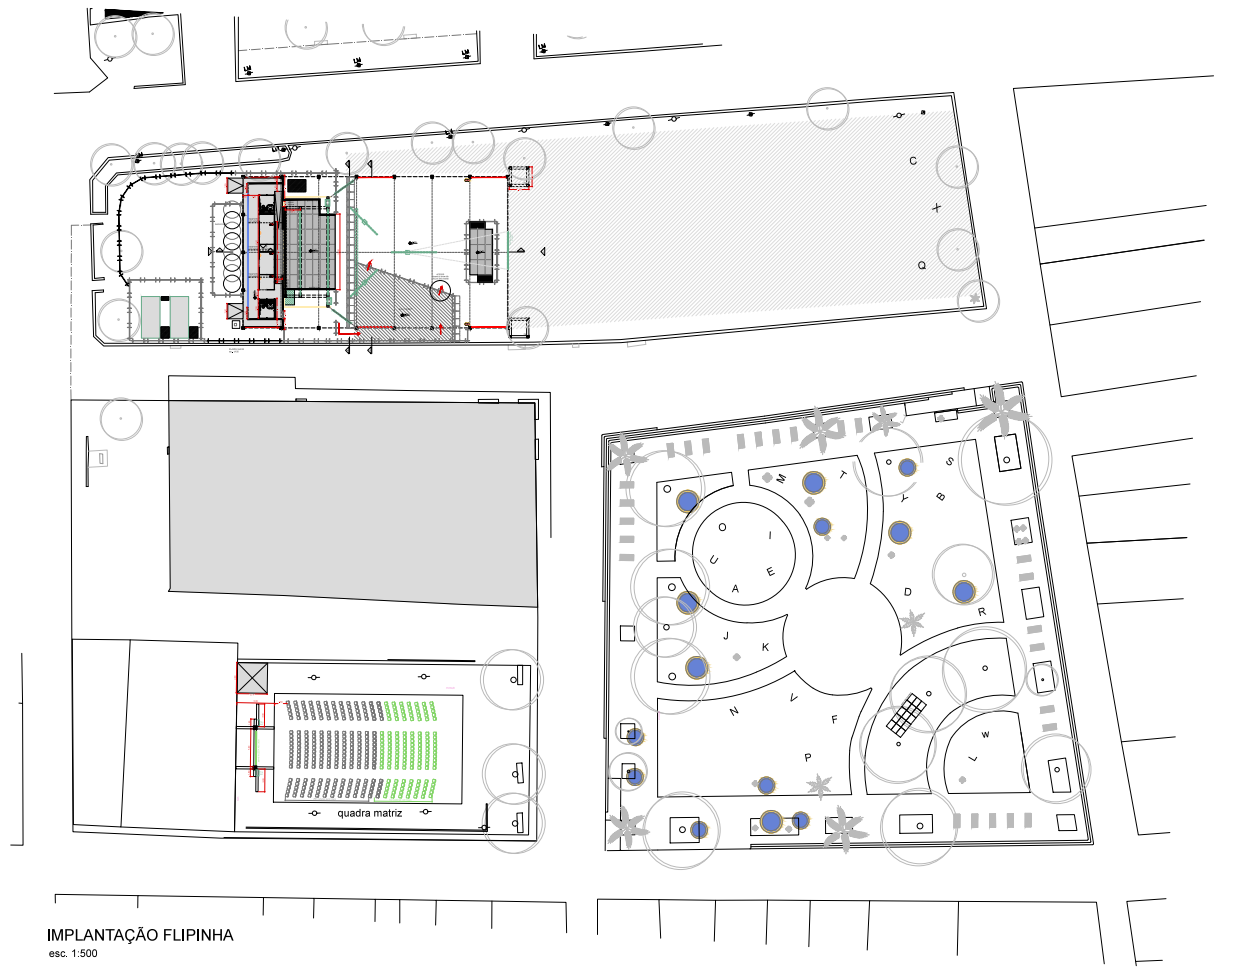

IMPLANTAÇÃO FLIPINHA
esc. 1:500

LEGENDA

- ponto de luz
- ponto tomada rede
- ponto tomada
- ponto telefone
- ponto hidráulica
- extintor
- boxeira reciclável / não reciclável
- unifila

LEGENDA CENOGRAFIA

- lycra
- madeira
- acabamento em pintura
- trainel
- madeira com tecido
- madeira com tecido e pintura
- contraventamentos
- equipamentos
- sinalização

TENDA DA FLIPINHA, estacionamento da matriz

programa:	palco para show de abertura, auditório da flipinha, camarim e áreas técnicas
tipo de estrutura da tenda:	tenda 02 águas
metragem da cobertura:	700m²
medidas da tenda:	20m (boca) x 35m (comprimento)
metragem de piso elevado:	100m²
palco:	8m x 10m
capacidade show (em pé):	xxx pessoas
capacidade flipinha (cadeiras):	182 pessoas
gradis:	20 unidades
barricadas:	26 unidades

projeto	FLIP 2014
local	PARATY - RJ
equipe	mauro munhoz juliana antunes penelope casal frederico teixeira augusta albers mariana tidei eduardo ito
data	20/08/2014
escala	1:100
desenho	aca-flip14-arq-ab-flipinha_01.dwg
projeto executivo	5,2 REV. 0
tenda da flipinha	

casaAzul

